5/1.12.1 НАСЛОВНА СТРАНА

5. ПРОЈЕКАТ ТЕЛЕКОМУНИКАЦИОНИХ И СИГНАЛНИХ ИНСТАЛАЦИЈА

Инвеститор:	„Инфраструктура Железнице Србије“ а.д. Немањина 6/4, Београд
Наручилац:	Конзорцијум фирми: China Railway International Corporation Ltd. (CRIC) & China Communication Construction Company Ltd. (CCCC)
Објекат:	Пруга Београд - Суботица државна граница (Келебија), ДЕОНИЦА ПРУГЕ НОВИ САД - СУБОТИЦА - ДРЖАВНА ГРАНИЦА (КЕЛЕБИЈА), у Новом Саду, Кисачу, Степановићеву, Змајеву, Врбасу, Ловћенцу, Малом Иђошу, Бачкој Тополи, Жеднику, Наумовићеву и Суботици, К.О. Нови Сад I, К.О. Нови Сад IV, К.О. Кисач, К.О. Руменка, К.О. Степановићево, К.О. Ченеј, К.О. Бачко Добро Поље, К.О. Врбас, К.О. Врбас - град, К.О. Змајево, К.О. Куцура, К.О. Ловћенац, К.О. Мали Иђош, К.О. Фекетић, К.О. Бачка Топола, К.О. Бачка Топола - Град, К.О. Мали Београд, К.О. Биково, К.О. Доњи Град, К.О. Жедник, К.О. Нови Град, К.О. Палић, К.О. Стари Град, на катастарским парцелама према списку приложеном у Главној свесци 8. Сигнално - сигурносна и телекомуникациона опрема са припадајућим објектима на деоници Змајево - Суботица - државна граница
Врста техничке документације:	**ПИО -** Пројекат изведеног објекта
Назив и ознака дела пројекта:	**ПРОЈЕКАТ ТЕЛЕКОМУНИКАЦИОНИХ И СИГНАЛНИХ ИНСТАЛАЦИЈА** **5/1.12 ОСИГУРАЊЕ МЕЂУСТАНИЧНОГ РАСТОЈАЊА ЗМАЈЕВО - ВРБАС НОВА**
За грађење / извођење радова:	Нова градња
Пројектант:	ИНСТИТУТ МИХАЈЛО ПУПИН ДОО БЕОГРАД, Волгина 15, 11060 Београд 351-02-03298/2020-09
Одговорно лице пројектанта:	Помоћник директора за финансије и сарадњу са привредом Жељко Стојковић, дипл.инж.ел.
Потпис:	Željko Stojković Digitally signed by Željko Stojković Date: 2024.09.23 17:07:23 +02'00'
Одговорни пројектант:	Ђорђе Максимовић, дипл.инж.ел. Лиценца број: 353 P422 17
Потпис:	Đorđe Maksimović Digitally signed by Đorđe Maksimović DN: C=RS, OID.2.5.4.97=VATRS-100008310, OID.2.5.4.97=MB:RS-07014694, O=INSTITUT MIHAJLO PUPIN d.o.o. Beograd, SERIALNUMBER=PNORS-0406984790011, SERIALNUMBER=CA:RS-69681, SN=Maksimović, G=Đorđe, CN=Đorđe Maksimović Reason: I am the author of this document Location: Belgrade Date: 2024-09-23 15:06:49
Број дела пројекта:	TS.700.255-5/1.12
Место и датум:	Београд, септембар 2024.

5/1.12.2. САДРЖАЈ ПРОЈЕКТА ОСИГУРАЊЕ МЕЂУСТАНИЧНОГ РАСТОЈАЊА ЗМАЈЕВО - ВРБАС НОВА

5/1.12.1.	Насловна страна
5/1.12.2.	Садржај
5/1.12.3.	Решење о одређивању одговорног пројектанта
5/1.12.4.	Изјава одговорног пројектанта
5/1.12.5.	Текстуална документација
5/1.12.5.1.	Табела измена
5/1.12.5.2.	Технички опис - опис измена
5/1.12.5.3.	Изведено стање
5/1.12.6.	Нумеричка документација
5/1.12.7.	Графичка документација
5/1.12.8.	Прилози

5/1.12.3. РЕШЕЊЕ О ИМЕНОВАЊУ ОДГОВОРНОГ ПРОЈЕКТАНТА

На основу члана 128. Закона о планирању и изградњи („Службени гласник РС”, бр. 72/09, 81/09 – исправка, 64/10 – УС, 24/11, 121/12, 42/13 – УС, 50/13 – УС, 98/13 – УС, 132/14, 145/14, 83/18, 31/19, 37/19 – др. закон, 9/20, 52/21 и 62/23) и одредби Правилника о садржини, начину и поступку израде и начину вршења контроле техничке документације према класи и намени објеката, као:

О Д Г О В О Р Н И П Р О Ј Е К Т А Н Т

за израду **ПРОЈЕКТА ТЕЛЕКОМУНИКАЦИОНИХ И СИГНАЛНИХ ИНСТАЛАЦИЈА 5/1.12 Осигурање међустаничног растојања Змајево - Врбас Нова**, који је део ПИО - Пројекат изведеног објекта (ПИО) за деоницу пруге Нови Сад – Суботица – државна граница (Келебија), на катастарским парцелама према списку приложеном у Главној свесци, одређује се:

Ђорђе Максимовић, дипл.инж.ел. _____ 353 P422 17

Пројектант:	ИНСТИТУТ МИХАЈЛО ПУПИН ДОО БЕОГРАД, Волгина 15, 11060 Београд
Одговорно лице/заступник:	Помоћник директора за финансије и сарадњу са привредом Жељко Стојковић, дипл.инж.ел.
Потпис:	
Број техничке документације:	TS.700.255-5/1.12
Место и датум:	Београд, септембар 2024.год.

5/1.12.4. ИЗЈАВА ОДГОВОРНОГ ПРОЈЕКТАНТА ПРОЈЕКТА

Одговорни пројектант **ПРОЈЕКАТ ТЕЛЕКОМУНИКАЦИОНИХ И СИГНАЛНИХ ИНСТАЛАЦИЈА 5/1.12 Осигурање међустаничног растојања Змајево - Врбас Нова,** који је део ПИО - Пројекат изведеног објекта (ПИО) за деоницу пруге Нови Сад – Суботица – државна граница (Келебија), на катастарским парцелама према списку приложеном у Главној свесци:

Ђорђе Максимовић, дипл.инж.ел.

И З Ј А В Љ У Ј Е М

1. да измене у пројекту нису у супротности са локацијским условима:

-бр. ROP-MSGI-7141-LOC-1/2020, Заводни број: 350-02-00109/2020-14 од 08.05.2020,

-бр. ROP-MSGI-931-LOCA-3/2020, Заводни број: 350-02-00192/2020-14 од 29.05.2020;

-бр. ROP-MSGI-28188-LOCAH-6/2021, Заводни број: 350-02-01883/2021-07 од 30.09.2021. год.

и грађевинском дозволом

-бр. ROP-MSGI-27315-CPI-2/2021, Заводни број: 351-02-03590/2021-07 од 26.10.2021.год., односно да не представљају измене у смислу члана 142. став 2. Закона које изискују измену грађевинске дозволе;

2. да је пројекат израђен у складу са Законом о планирању и изградњи, прописима, стандардима и нормативима из области изградње објеката и правилима струке;

3. да је пројекат израђен у свему у складу са начинима за обезбеђење испуњења основних захтева за објекат прописаних елаборатима и студијама.

4. да је пројекат у складу са изменама добијеним од стручног Надзора и Извођача радова

Одговорни пројектант:	Ђорђе Максимовић, дипл.инж.ел.
Број лиценце:	353 P422 17
Потпис:	
Број техничке документације:	TS.700.255-5/1.12
Место и датум:	Београд, септембар 2024.год.

5/1.12.5. ТЕКСТУАЛНА ДОКУМЕНТАЦИЈА

5/1.12.5.1. ТАБЕЛА ИЗМЕНА

	5/1.12 Осигурање међустаничног растојања Змајево - Врбас Нова,				
Свеска ПЗИ	Свеска ПИО	Број измене	Назив измене	Опис Измене	Прилог / цртеж / допис
5/1.12	5/1.12	5/1.12-И1	Детаљно техничко решење које није дато у ПЗИ пројекту	Детаљна разрада техничког решења у смислу документовања специфичног начина повезивања опреме електронске поставнице, са свим потребним детаљима о ожичењу, начињу повезивања, специфичним називним карактеристикама неопходним за потребе будућег коришћења и одржавање сигнално-сигурносних уређаја на међустаничном растојању Змајево - Врбас нова.	Детаљи примењеног техничког решења, којих нема у ПЗИ, дати су у новим цртежима: TS.700.255-5/1.12-C02, TS.700.255-5/1.12-C03, TS.700.255-5/1.12-C04, TS.700.255-5/1.12-C05, TS.700.255-5/1.12-C06, TS.700.255-5/1.12-C07, TS.700.255-5/1.12-C08 и TS.700.255-5/1.12-C09.

Табела број 1: Преглед измена у односу на Пројекат за извођење.

5/1.12.5.2. ТЕХНИЧКИ ОПИС - ОПИС ИЗМЕНА

У оквиру извођења радова на пројекту реконструкције, модернизације и изградње двоколосечне пруге Београд - Будимпешта, деоница Нови Сад - Суботица, радови на осигурању међустаничног растојања Змајево - Врбас Нова сигнално-сигурносним уређајима, вршени су на основу Пројекта за извођење, ознака дела пројекта 5/1.12 Осигурање међустаничног растојања Змајево - Врбас Нова, који је израдио China Railway Design Corporation Serbia Ogranak Beograd из Београда, број дела пројекта 2021-001-ЕЛЕ-5/1.12.

5/1.12.5.2.1 Измена 5/1.12-И1 Детаљно техничко решење које није дато у ПЗИ пројекту

Након одабира конкретног произвођача и типа опрема за сваки појединачни тип опреме која се уграђује, у складу са ПЗИ пројектом, извођач радова извршио је детаљну разраду техничког решења у односу на детаље дате кроз ПЗИ пројекат. У овом детаљном техничком решењу извршена је разрада техничког решења из ПЗИ пројекта у смислу документовања специфичног начина повезивања удаљене централизоване опреме електронске поставнице за контролу и управљање сигналима, бализама и бројачима осовина на међустаничном растојању, са свим потребним детаљима о ожичењу, начињу повезивања и специфичним називним карактеристикама неопходним за потребе будућег коришћења и одржавање сигнално-сигурносних уређаја на међустаничном растојању Змајево - Врбас Нова.

Детаљи примењеног техничког решења, којих нема у ПЗИ, дати су у новим цртежима:

TS.700.255-5/1.12-C02, TS.700.255-5/1.12-C03, TS.700.255-5/1.12-C04, TS.700.255-5/1.12-C05, TS.700.255-5/1.12-C06, TS.700.255-5/1.12-C07, TS.700.255-5/1.12-C08 и TS.700.255-5/1.12-C09.

5/1.12.5.3. ИЗВЕДЕНО СТАЊЕ

5/1.12.5.3.1. ПРЕДМЕТ ПРОЈЕКТА

Овим пројектом изведеног објекта обрађен је начин осигурања међустаничног растојања Змајево - Врбас Нова на прузи број 105 (Београд Центар) - Стара Пазова – Нови Сад - Суботица - државна граница - (Kelebia), за саобраћај возова на двоколосечној прузи у режиму обостраног саобраћаја у просторним одсецима.

Овај Пројекат изведеног објекта је израђен за потребе прибављања употребне дозволе, коришћења и одржавања објекта, у текстуалној документацији, поред података из члана 29. Правилника о садржини, начину и поступку израде и начину вршења контроле техничке документације према класи и намени објеката садржи и техничке описе са додатним подацима у односу на оне који су већ дефинисани пројектом за грађевинску дозволу и пројектом за извођење, а који се односе на: инсталације и уграђену опрему, описе места и специфичне начине њихове уградње и повезивања у јединствену целину.

Пројекат изведеног објекта, 5/1.12 Осигурање међустаничног растојања Змајево - Врбас Нова урађен је на основу следећих докумената:

- Закон о планирању и изградњи („Сл. гласник РС“, бр.72/09, 81/09-испр., 64/10 - одлука УС, 24/11, 121/12, 42/13 - одлука УС, 50/13 - одлука УС, 98/13 - одлука УС, 132/14, 145/14, 83/18, 31/19, 37/19- др. Закон, 9/20, 52/21 и 62/23;
- Правилник о садржини, начину и поступку израде и начину вршења контроле техничке документације према класи и намени објеката („Сл. гласник РС“ бр. 96/2023);
- ПЗИ Пројекат за извођење, ознака дела пројекта 5/1.12 Осигурање међустаничног растојања Змајево - Врбас Нова, који је израдио China Railway Design Corporation Serbia Ogranak Beograd из Београда, број дела пројекта 2021-001-ЕЛЕ-5/1.12.
- Грађевински дневници вођени од стране извођача радова;
- Техничка документација произвођача појединачне врсте опреме.

5/1.12.5.3.2. ЗНАЧЕЊЕ КОРИШЋЕНИХ СКРАЋЕНИЦА

У наредној табели дат је преглед скраћеница које су коришћене у овој свесци пројекта.

Енглески акроним	Значење скраћенице на енглеском језику	Српски акроним	Значење скраћенице на српском језику
CTC	Centralized Traffic Control	ТК	Телекоманда саобраћаја
ACC	Axle counter Control Cabinet	АСС	Удаљени ормар са опремом бројача осовина
OCC	Object Controller Cabinet	ОСС	Удаљени ормар са објект контролерима
RBC	Radio Block Center	RBC	Радио блок центар
FEC	Field Equipment Controllers	-	Контролер спољашње опреме
TSRS	Temporary Speed Restriction Server	-	Сервер за привремено ограничење брзине
CBI	Computer Based Interlocking system	ESSU	Електронски Сигнално-Сигурносни уређај
MMI	Man-Machine Interface	MMI	Човек-машина интерфејс
OTE	Optical Transmission Equipment	-	Опрема за оптички пренос
ETCS	European Train Control System	-	Европски систем за вођење возова
ODF	Optical Distribution Frame	-	Оптички раздели рам
CDF	Cable Distribution Frame	ЗКР	Завршни Кабловски Рам
PLC	Programmable Logic Controller	PLC	Програмабилни логички контролер
EEU	Electronic Execution Unit	-	Elektronska izvršna jedinica (kartica)
ASU	AC Signal Unit	-	Сигнална АС јединица
APU	AC Point Unit	-	Скретничка АС јединица
GIU	General Input Unit	-	Општа улазна јединица
GOU	General Output Unit	-	Општа излазна јединица
MT	Maintenance Machine	-	Радна станица службе одржавања
CPU	Central Processing Unit	-	Централна процесорска јединица
CIL	Computer Locking Layer	-	Рачунарски слој сигналне логике
AxC	Axle Counter	Б.О.	Бројач осовина

Табела број 2: Преглед коришћених скраћеница и њихово значење.

5/1.12.5.3.3. ТЕХНИЧКИ ИЗВЕШТАЈ

Међустанично растојање Змајево - Врбас Нова је деоница двоколосечне пруге Нови Сад - Суботица - државна граница), са максималном допуштеном брзином возова до Vmax = 200 *km/h* за возове који су опремљени европским системом контроле возова (ETCS L2), односно Vmax = 160 *km/h* за возове који користе визуелну сигнализацију.

На међустаничном растојању Змајево - Врбас Нова оба колосека су подељена на по пет просторних одсека, чија се слободност од стране железничких возила контролише системом бројача осовина. По сваком колосеку саобраћај возова се одвија у режиму аутоматског пружног блока. Опрема аутоматског пружног блока представља централизовану опрему, чији су централни логички делови саставни делови електронских поставница у станицама Змајево и Врбас Нова, док се контрола и управљање спољашњом опремом обавља преко посебних удаљених сигналних контролерских ормара SCC (Signalling Control Cabinet) и контролерских ормана бројача осовина ACC (Axle counter Control Cabinet).

Пружни контролерски ормари су повезани са станицама Змајево и Врбас Нова преко локалних оптичких каблова типа A-DQ(ZN)B2Y 1×12, положеним кроз две одвојене трасе у бетонским каналетама са леве и десне стране пруге, чиме је формирана кружна петља. Напајање ових ормара је такође изведено у виду кружних петљи са напојних уређаја у станицама Змајево и Врбас Нова, преко напојних каблова типа XP41 пресека до 16 mm^2. Од сваког ормана за смештај дистрибуиране сигналне опреме положени су бакарни локални сигнални каблови према осталој сигналној опреми у близини ормана (до сигнала, понављача предсигналисања, пружне бализе или до бројача осовина). Детаљна спецификација положених каблова и начин повезивања опреме дата је у графичком делу документације.

Пројекат изведеног објекта 5/1.12 Осигурање међустаничног растојања Змајево - Врбас Нова садржи потребне податке о уграђеним сигнално сигурносним уређајима, у смислу њихове микро-локације, начина уградње, начина повезивања у јединствену функционалну целину, конфигурације појединачних делова опреме као и осталих детаља неопходних за будуће коришћење и одржавање објекта. Општи технички описи уграђене сигнално-сигурносне опреме дати су у свесци 5/1.1. ОПШТА СВЕСКА ПРОЈЕКТА ОСИГУРАЊА, број техничке документације IS.700.255-5/1.1.

У наставку је дат преглед опреме која је у оквиру радова на модернизацији пруге Београд - Суботица - државна граница (Келебија), на деоници пруге Нови Сад - Суботица уграђена на међустаничном растојању Змајево - Врбас Нова.

5/1.12.5.3.4. ПРУЖНА ОПРЕМА ЦЕНТРАЛИЗОВАНОГ АПБ-А

На границама просторних одсека, у непосредној близини просторних сигнала (или понављача предсигналисања) се уграђени ормари SCC и ACC који садрже одговарајући број контролера за непосредно управљање сигналима или показивачима, интерфејсне модуле за повезивање пружних магнета система аутостопа I-60, модуле комуникационог интерфејса за комуникацију са технолошким рачунарима у станицама Змајево односно Врбас Нова (SCC ормари), као и контролере сензора бројача осовина (ACC ормари). У овим орманима уграђена је и напојна јединица која обезбеђује све потребне напоне за сву опрему повезану на тај орман.

Станични део уређаја представља електронска поставница допуњена и проширена у хардверском и софтверском слоју тако да се могу остварити захтеване функције централизованог АПБ-а: контрола и управљање просторним сигналима, контрола и управљање уређајима који дају информације о стању заузетости просторних одсека, те контрола, управљање и визуализација свих информација на радној станици отправника возова у станици.

Преко магистралних оптичких каблова ОК1 и ОК2, електронске поставнице у станицама Змајево и Врбас Нова размењују потребне податке о пружној опреми као и команде за управљање централизованом опремом АПБ-а.

Контролерски ормари ACC и SCC, као и станична опрема АПБ-а су интегрални делови електронских поставница у станицама Змајево и Врбас Нова, типа DS6-60, произвођача China Railway Signal & Communication (CRSC) Co. Ltd из Народне републике Кине.

На међустаничном растојању Змајево и Врбас Нова уграђена су четири контролерска ормара бројача осовина. Прва два контролерски ормара бројача осовина ACC1 и ACC2 који управљају са по четири сензора бројача осовина у смислу управљачке логике и централизованог хардвера пружног дела уређаја АПБ-а чине саставни део електронске поставнице станице Змајево, док контролерски ормари бројача осовина ACC3 и ACC4 који такође управљају са по четири сензора бројача осовина у смислу управљачке логике и централизованог хардвера чине саставни део електронске поставнице станице Врбас Нова. Преко поменутих контролерских ормара се контролишу следећи сензори бројачи осовина:

- ормар ACC1: B.O.K1D на десном колосеку и B.O.K1L на левом колосеку;
- ормар ACC2: B.O.K2D на десном колосеку и B.O.K2L на левом колосеку;
- ормар ACC3: B.O.K3D на десном колосеку и B.O.K3L на левом колосеку;
- ормар ACC4: B.O.K4D на десном колосеку и B.O.K4L на левом колосеку.

На међустаничном растојању Змајево - Врбас Нова уграђена су и четири сигнална контролерска ормара SCC. Први два сигнална контролерски ормара SCC1 и SCC2 управљају са укупно осам просторних сигнала у смислу управљачке логике и централизованог хардвера пружног дела уређаја АПБ-а чини саставни део електронске поставнице станице Змајево, док сигнални контролерски ормар SCC3 и SCC4 који управља такође са укупно осам просторних сигнала у смислу управљачке логике и централизованог хардвера чине саставни део електронске поставнице станице Врбас Нова. Преко ових контролерских ормара се контролишу следећи сигнали и пружне бализе тих сигнала:

- ормар SCC1: K22, K12, K21 и K11;
- ормар SCC2: K42, K32, K41 и K31;

- ормар SCC3: K62, K52, K61 и K51;
- ормар SCC4: K82, K72, K81 и K71.

5/1.12.5.3.5. ЛОКАЛНА КАБЛОВСКА МРЕЖА

За повезивање спољашње опреме користе се стандардни сигнални каблови:

- каблови типа A-2Y2YV 7×1×0.9 са повезивање сигналних светиљки;
- каблови типа A-2Y2YB2Y n×4×0.9 за управљање и контролу стања управљачких релеа за систем пружних ауто-стоп уређаја Indusi I-60;
- каблови типа A-02YSTF(L)2YB2Y 1×4×0.8 и A-2YTF2Y(L)2Y 1×4×0.75mm^2 за повезивање пружних бализа система I-60 и
- каблови типа A-2Y(L)2YB2Y 1×4×0.9 за повезивање сензора бројача осовина.

5/1.12.5.3.6. ПРОСТОРНИ СИГНАЛИ

За давање сигналних знакова уграђени су светлосни сигнали са сигналним светиљкама у LED технологији произвођача China Railway Signal & Communication (CRSC) Co. Ltd из Народне републике Кине. На међустаничном растојању Змајево - Врбас Нова уграђени су следећи просторни сигнал и понављачи предсигнализања:

За вожње возова из смера Новог Сада ка Суботици, по редовном (десном) колосеку:

- просторни сигнал K12 у *km* 105+330 D, са десне стране пруге, на типском темељу S51 на 2,8m од осе десног колосека, са црвено-белом плочом уочљивости,
- просторни сигнал K32 у *km* 107+220 D, са десне стране пруге, на типском темељу S51 на 2,6m од осе десног колосека, са црвено-белом плочом уочљивости,
- просторни сигнал K52 у *km* 109+110 D, са десне стране пруге, на типском темељу S51 на 2,8m од осе десног колосека, са црвено-белом плочом уочљивости,
- просторни сигнал K72 у *km* 111+003 D, са десне стране пруге, на типском темељу S51 на 2,6m од осе десног колосека, са црвено-белом плочом уочљивости.

За вожње возова из смера Новог Сада ка Суботици, по суседном (левом) колосеку:

- просторни сигнал K22 у *km* 105+330 D, са леве стране пруге, на типском темељу S51 на 2,6m од осе левог колосека, са црвено-белом плочом уочљивости,
- просторни сигнал K42 у *km* 107+220 D, са леве стране пруге, на типском темељу S51 на 2,6m од осе левог колосека, са црвено-белом плочом уочљивости,
- просторни сигнал K62 у *km* 109+110 D, са леве стране пруге, на типском темељу S51 на 2,6m од осе левог колосека, са црвено-белом плочом уочљивости,
- просторни сигнал K82 у *km* 111+003 D, са леве стране пруге, на типском темељу S51 на 2,6m од осе левог колосека, са црвено-белом плочом уочљивости.

За вожње возова из смера Суботице ка Новом Саду, по редовном (левом) колосеку:

- просторни сигнал K81 у *km* 111+103 D, са леве стране пруге, на типском темељу S51 на 2,6m од осе левог колосека, са црвено-белом плочом уочљивости,
- просторни сигнал K61 у *km* 109+210 D, са леве стране пруге, на типском темељу S51 на 2,6m од осе левог колосека, са црвено-белом плочом уочљивости.

- просторни сигнал К41 у *km* 107+320 D, са леве стране пруге, на типском темељу S51 на 2,6m од осе левог колосека, са црвено-белом плочом уочљивости,
- просторни сигнал К21 у *km* 105+430 D, са леве стране пруге, на типском темељу S51 на 2,6m од осе левог колосека, са црвено-белом плочом уочљивости.

За вожње возова из смера Суботице ка Новом Саду, по суседном (десном) колосеку:

- просторни сигнал К71 у *km* 111+103 D, са десне стране пруге, на типском темељу S51 на 2,6m од осе десног колосека, са црвено-белом плочом уочљивости,
- просторни сигнал К51 у *km* 109+210 D, са десне стране пруге, на типском темељу S51 на 2,6m од осе десног колосека, са црвено-белом плочом уочљивости,
- просторни сигнал К31 у *km* 107+320 D, са десне стране пруге, на типском темељу S51 на 2,6m од осе десног колосека, са црвено-белом плочом уочљивости,
- просторни сигнал К11 у *km* 105+430 D, са десне стране пруге, на типском темељу S51 на 2,6m од осе десног колосека, са црвено-белом плочом уочљивости.

Сви просторни сигнали на међустаничном растојању Змајево - Врбас Нова су опремљени пружним ауто-стоп уређаја система Indusi I-60,односно пружним бализама 1000/2000 Hz. Произвођач пружних бализа је Галеб ФСУ из Београда.

5/1.12.5.3.7. СПОЉАШЊА ОПРЕМА ЗА ETCS НИВО 2

У књизи 5/2 (Пројекат опремања пруге европским системом за контролу возова /ETCS L2/ су дефинисана места уградње бализних група фиксних бализа. На цртежима планова каблова су приказани положаји фиксних бализних група које припадају систему контроле возова ETCS Ниво 2. Положаји фиксних бализних група су приказани и на одговарајућим цртежима у свесци 5/2.

ОДГОВОРНИ ПРОЈЕКТАНТ
Ђорђе Максимовић
Број лиценце: 352 P517 17

5/1.12.6. НУМЕРИЧКА ДОКУМЕНТАЦИЈА

Важи нумеричка документација из књиге ПЗИ 5/1.12 Осигурање међустаничног растојања Змајево - Врбас Нова, број дела пројекта 2021-001-ЕЛЕ-5/1.12.

ОДГОВОРНИ ПРОЈЕКТАНТ

Ђорђе Максимовић
Број лиценце: 352 Р517 17

5/1.12.7. ГРАФИЧКА ДОКУМЕНТАЦИЈА

САДРЖАЈ ГРАФИЧКЕ ДОКУМЕНТАЦИЈЕ

Р.Бр.	Број цртежа	Назив цртежа	Веза са цртежом у ПЗИ или документом Извођача*
1.	TS.700.255-5/1.12-C01	Упрошћена колосечна ситуација са распоредом одсека, планом каблова и планом уземљења на међустаничном растојању Змајево – Врбас Нова	2020-001-ЕЛЕ-5/1.12-01
2.	TS.700.255-5/1.12-C02	План повезивања сигналне опреме и дијаграм конфигурације модула у пружним сигналном контролерском ормару SCC1 који се контролишу из станице Змајево	Документација извођача CRSC
3.	TS.700.255-5/1.12-C03	План повезивања сигналне опреме и дијаграм конфигурације модула у пружним сигналном контролерском ормару SCC2 који се контролишу из станице Змајево	Документација извођача CRSC
4.	TS.700.255-5/1.12-C04	План повезивања сигналне опреме и дијаграм конфигурације модула у пружним сигналном контролерском ормару SCC3 који се контролишу из станице Врбас Нова	Документација извођача CRSC
5.	TS.700.255-5/1.12-C05	План повезивања сигналне опреме и дијаграм конфигурације модула у пружним сигналном контролерском ормару SCC4 који се контролишу из станице Врбас Нова	Документација извођача CRSC
6.	TS.700.255-5/1.12-C06	План повезивања сензора бројача осовина и дијаграм конфигурације модула у пружним контролерским ормарима бројача осовина ACC1 који се контролише из станице Змајево	Документација извођача CRSC
7.	TS.700.255-5/1.12-C07	План повезивања сензора бројача осовина и дијаграм конфигурације модула у пружним контролерским ормарима бројача осовина ACC2 који се контролише из станице Змајево	Документација извођача CRSC
8.	TS.700.255-5/1.12-C08	План повезивања сензора бројача осовина и дијаграм конфигурације модула у пружним контролерским ормарима бројача осовина ACC3 који се контролише из станице Врбас Нова	Документација извођача CRSC
9.	TS.700.255-5/1.12-C09	План повезивања сензора бројача осовина и дијаграм конфигурације модула у пружним контролерским ормарима бројача осовина ACC4 који се контролише из станице Врбас Нова	Документација извођача CRSC







DS6-60 ЕССУ - Кабинет са модулима за контролу удаљених сигналних елемената SCC1 (АПБ)
DS6-60 CBI - Signal control cabinet SCC1 (ABS)

	1			2	3			4	5			6	7			8
EEU-AC модули за сигнале / EEU-AC modules for signals	K22-G	1	2	K22-R	K12-G	1	2	K12-R		1	2			1	2	
	K22-Y	3	4	K21-G	K12-Y	3	4	K11-G		3	4			3	4	
	K21-R	5	6	K21-Y	K11-R	5	6	K11-Y		5	6			5	6	
		7	8			7	8			7	8			7	8	
Адреса модула Module address	1CH				1DH				1EH				1FH			

	9						10	11						12	13						14	15						16
EEU универзални I/O модули / EEU universal modules	K22-R2	1	2	K22-R1	9	10	17	18	K22-R2	1	2	K22-R1	9	10	DY1	17	18	DY2	1	2	9	10	17	18	1	2	9	10	17	18
	K21-R2	3	4	K21-R1	11	12	19	20	K21-R2	3	4	K21-R1	11	12	MK1	19	20	MK2	3	4	11	12	19	20	3	4	11	12	19	20
	K12-R2	5	6	K12-R1	13	14	21	22	K12-R2	5	6	K12-R1	13	14	FAN	21	22		5	6	13	14	21	22	5	6	13	14	21	22
	K11-R2	7	8	K11-R1	15	16	23	24	K11-R2	7	8	K11-R1	15	16		23	24		7	8	15	16	23	24	7	8	15	16	23	24
Адреса модула Module address	20H (OUT)								21H (IN)										22H (OUT)						23H (IN)					

Лист: 01 од 03
Sheet: 01 of 03

Пројектант / Designer:
Институт Михајло Пупин доо
Волгина 15, 11000 Београд
www.pupin.rs

Извођач / Contractor: Конзорцијум / Joint Venture:
China Railway International Co., Ltd.
Serbia Ogranak Beograd
Rajka Mitića 8, 11000 Beograd
China Communication Construction Co.Ltd.
Serbia Ogranak Beograd-Savski Venac
Paje Adamova 2, 11000 Beograd

Инвеститор / Investor:
Инфраструктура железнице Србије а.д.
Немањина 6, 11000 Београд
www.infrazs.rs

Подизвођач / Subcontractor:
CRSC International Co., LTD.
Ogranak Beograd,
Omladinskih brigada 21, 11070 Novi Beograd

Објекат / Project:
Пруга Београд - Суботица - државна граница (Келебија), ДЕОНИЦА ПРУГЕ НОВИ САД - СУБОТИЦА - ДРЖАВНА ГРАНИЦА (КЕЛЕБИЈА), у Новом Саду, Кисачу, Степановићеву, Змајеву, Врбасу, Ловћенцу, Малом Иђошу, Бачкој Тополи, Жеднику, Наумовићеву и Суботици, у катастарским општинама наведеним на насловној страни техничке документације и на катастарским парцелама према списку приложеном у Главној свесци /

Belgrade - Subotica - State border (Kelebija) railway line, SECTION NOVI SAD - SUBOTICA STATE BORDER (KELEBIJA), at Novi Sad, Kisač, Stepanovićevo, Zmajevo, Vrbas, Lovćenac, Mali Iđoš, Bačka Topola, Žednik, Naumovićevo and Subotica, in cadastral municipalities listed on the cover page of this Design, on cadastral plots listed in General Volume

Врста техничке документације / Technical documentation type:
ПИО/АВД Пројекат изведеног објекта / As-built Design

Ознака и назив дела Пројекта / Designation and name of the part of design:
5/1.12
Осигурање међустаничног растојања Змајево - Врбас нова /
Signalling/interlocking systems on the open track between Zmajevo and Vrbas Nova stations

Назив цртежа / Drawing name:
План повезивања сигналне опреме и дијаграм конфигурације модула у пружним сигналном контролерском ормару SCC1 који се контролишу из станице Змајево /
Wiring plan for connecting of signalling equipment and configuration diagram of module in trackside Signalling Control Cabinet SCC1 controlled in station Zmajevo

Одговорни пројектант / Responsible designer:
Ђорђе Максимовић, дипл.инж.ел.
Број лиценце / License number: 353 P422 17

Сарадници / Associates:
Владимир Бошковић, инж.маш.
Марко Ралић, дипл.ел.инж.

Број Пројекта / Design number:	Датум / Date:	Размера / Scale:	Број цртежа / Drawing number:
TS.700.255-5/1.12	Септембар / September 2024.	-	TS.700.255-5/1.12-C2

Отворена пруга Змајево - Врбас Нова, ормар са централизованом опремом SCC1
Open track between Zmajevo end Vrbas Nova, cabinet with centralized equipment SCC1

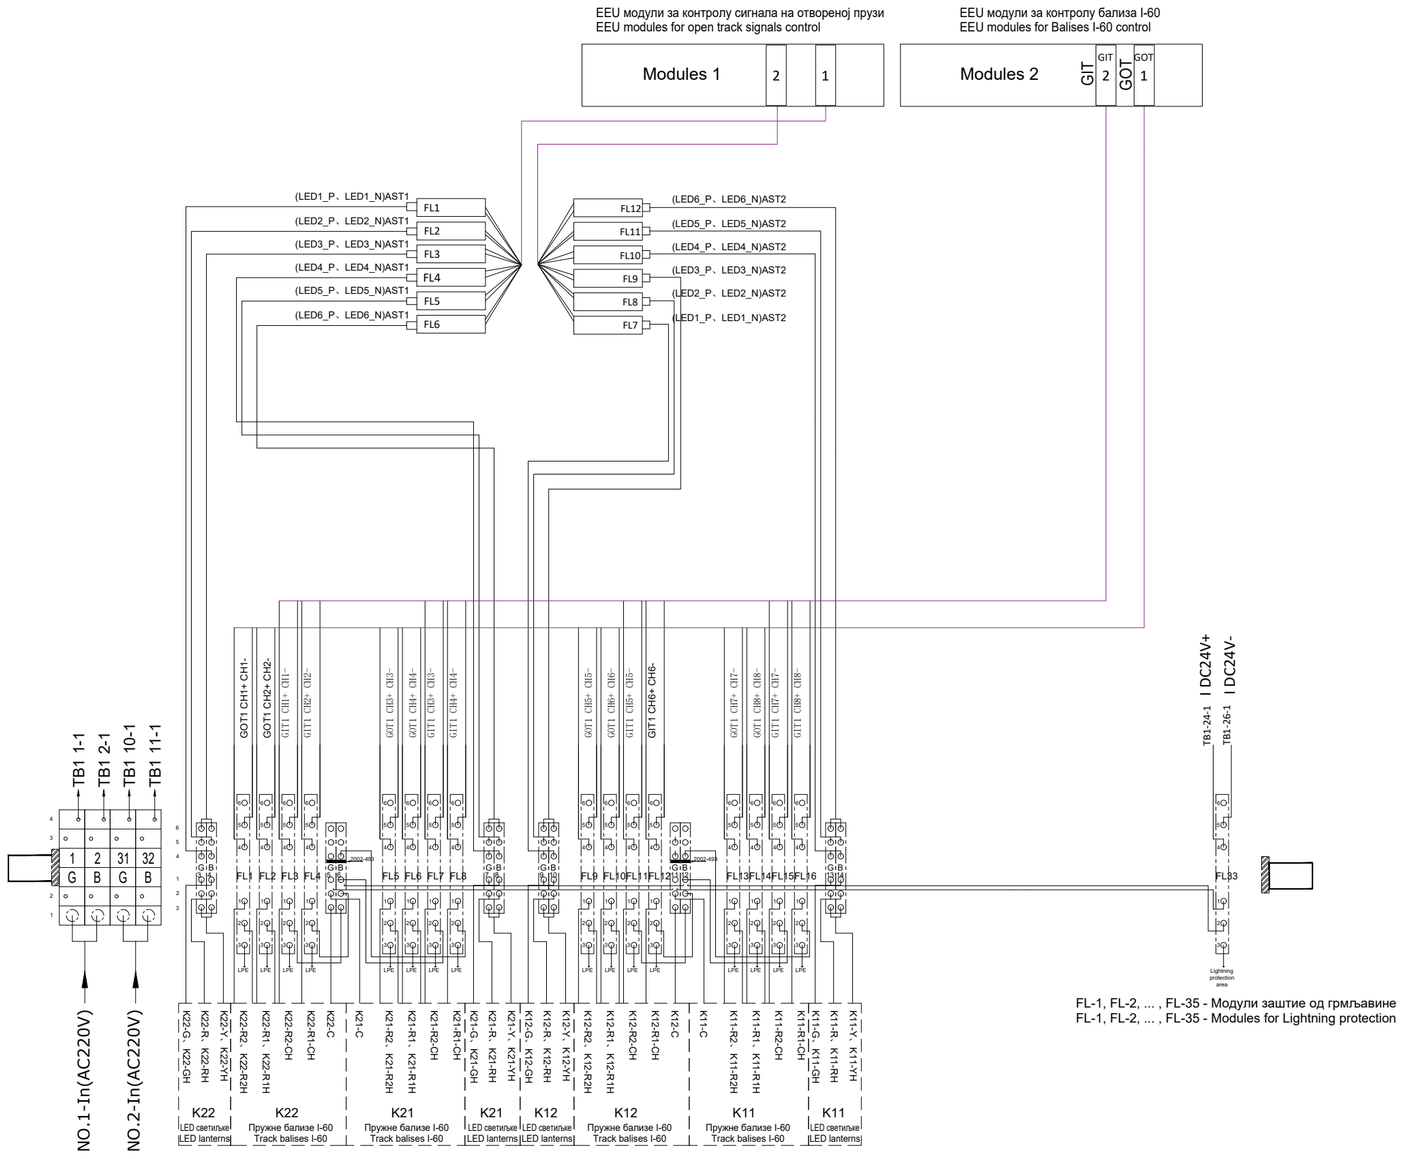

FL-1, FL-2, ... , FL-35 - Модули заштите од грмљавине
FL-1, FL-2, ... , FL-35 - Modules for Lightning protection

ИНЖЕЊЕРСКА КОМОРА СРБИЈЕ
Ђорђе Љ. Максимовић
дипл. инж. ел.
353 P422 17
ОДГОВОРНИ ПРОЈЕКТАНТ

Лист: 02 од 03
Sheet: 02 of 03

Пројектант / Designer:
Институт Михајло Пупин доо
Волгина 15, 11000 Београд
www.pupin.rs

Извођач / Contractor: Конзорцијум / Joint Venture:
China Railway International Co., Ltd.
Serbia Ogranak Beograd
Rajka Mitića 8, 11000 Beograd
China Communication Construction Co.Ltd.
Serbia Ogranak Beograd-Savski Venac
Paje Adamova 2, 11000 Beograd

Инвеститор / Investor:
Инфраструктура железнице Србије а.д.
Немањина 6, 11000 Београд
www.infrazs.rs

Подизвођач / Subcontractor:
CRSC International Co., LTD.
Ogranak Beograd,
Omladinskih brigada 21, 11070 Novi Beograd

Објекат / Project:
Пруга Београд - Суботица - државна граница (Келебија), ДЕОНИЦА ПРУГЕ НОВИ САД - СУБОТИЦА - ДРЖАВНА ГРАНИЦА (КЕЛЕБИЈА), у Новом Саду, Кисачу, Степановићеву, Змајеву, Врбасу, Ловћенцу, Малом Иђошу, Бачкој Тополи, Жеднику, Наумовићеву и Суботици, у катастарским општинама наведеним на насловној страни техничке документације и на катастарским парцелама према списку приложеном у Главној свесци /

Belgrade - Subotica - State border (Kelebija) railway line, SECTION NOVI SAD - SUBOTICA STATE BORDER (KELEBIJA), at Novi Sad, Kisač, Stepanovićevo, Zmajevo, Vrbas, Lovćenac, Mali Iđoš, Bačka Topola, Žednik, Naumovićevo and Subotica, in cadastral municipalities listed on the cover page of this Design, on cadastral plots listed in General Volume

Врста техничке документације / Technical documentation type:
ПИО/ABD Пројекат изведеног објекта / As-built Design

Ознака и назив дела Пројекта / Designation and name of the part of design:
5/1.12 Осигурање међустаничног растојања Змајево - Врбас нова /
Signalling/interlocking systems on the open track between Zmajevo and Vrbas Nova stations

Назив цртежа / Drawing name:
План повезивања сигналне опреме и дијаграм конфигурације модула у пружним сигналном контролерском ормару SCC1 који се контролишу из станице Змајево /
Wiring plan for connecting of signalling equipment and configuration diagram of module in trackside Signalling Control Cabinet SCC1 controlled in station Zmajevo

Одговорни пројектант / Responsible designer:
Ђорђе Максимовић, дипл.инж.ел.
Број лиценце / License number: 353 P422 17

Сарадници / Associates:
Владимир Бошковић, инж.маш.
Марко Ралић, дипл.ел.инж.

Број Пројекта / Design number:	Датум / Date:	Размера / Scale:	Број цртежа / Drawing number:
TS.700.255-5/1.12	Септембар / September 2024.	-	TS.700.255-5/1.12-C2

Ормар контроле сигнала:
Signal Control Cabinet: SCC 1

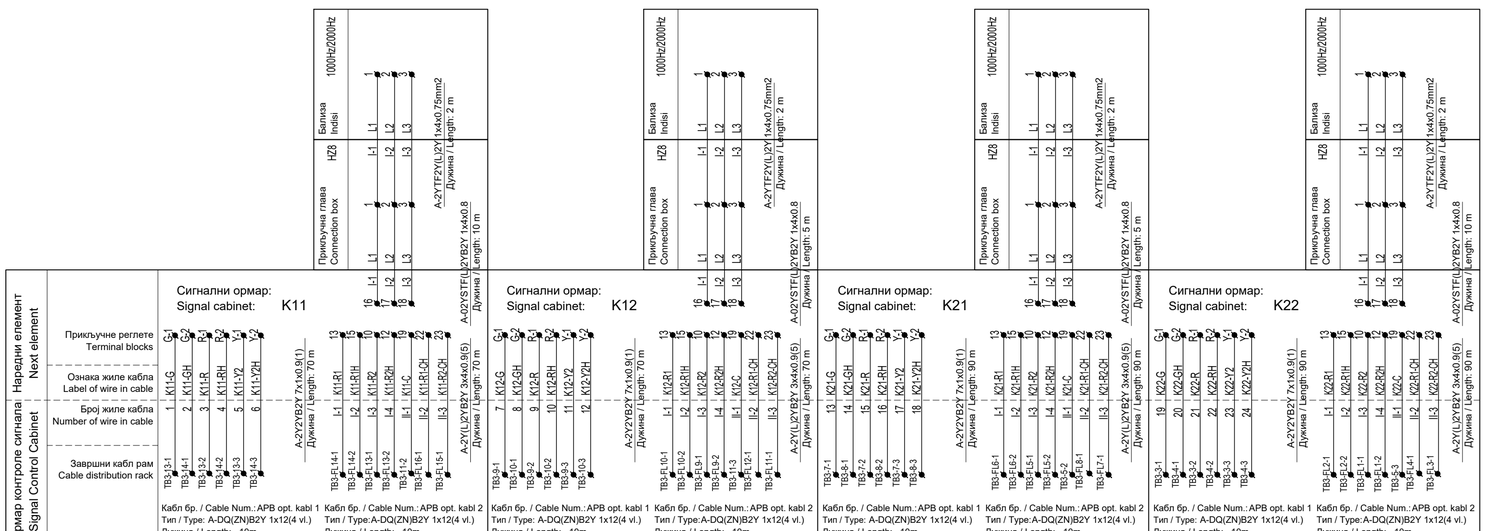

Принцип употребе каблова:

Светлосни сигнали и систем Индузи бализа I-60 су пројектовани одвојено. Светлосни сигнали се контролишу кабловима типа A-2У2УВ2У N×I×0.9. Управљање релејима за управљање Индузи бализама и контролу стања ових релеја врши се кабеловима типа A-2У(L)2УВ2У N×4×0.9 како би се избегао утицај АС сигнала на једносмерни управљачки сигнал.

Cable usage principle:

The light signals and Induzi system I-60 are designed separately. The light signals are controlled by cable type A-2У2УВ2У N×I×0.9. The Managing of relays for control Indusi balises and acquisition of state of these relays are achieved using cables type A-2У(L)2УВ2У N×4×0.9 in order to avoid the impact from AC signal to DC signal.

ИНЖЕЊЕРСКА КОМОРА СРБИЈЕ
Ђорђе Љ. Максимовић
дипл. инж. ел.
353 Р422 17
ОДГОВОРНИ ПРОЈЕКТАНТ

Лист: 03 од 03
Sheet: 03 of 03

Пројектант / Designer:
Институт Михајло Пупин доо
Волгина 15, 11000 Београд
www.pupin.rs

Извођач / Contractor: Конзорцијум / Joint Venture:
China Railway International Co., Ltd.
Serbia Ogranak Beograd
Rajka Mitića 8, 11000 Beograd
China Communication Construction Co.Ltd.
Serbia Ogranak Beograd-Savski Venac
Paje Adamova 2, 11000 Beograd

Инвеститор / Investor:
Инфраструктура железнице Србије а.д.
Немањина 6, 11000 Београд
www.infrazs.rs

Подизвођач / Subcontractor:
CRSC International Co., LTD.
Ogranak Beograd,
Omladinskih brigada 21, 11070 Novi Beograd

Објекат / Project:
Пруга Београд - Суботица - државна граница (Келебија), ДЕОНИЦА ПРУГЕ НОВИ САД - СУБОТИЦА - ДРЖАВНА ГРАНИЦА (КЕЛЕБИЈА), у Новом Саду, Кисачу, Степановићеву, Змајеву, Врбасу, Лођенцу, Малом Иђошу, Бачкој Тополи, Жеднику, Наумовићеву и Суботици, у катастарским општинама наведеним на насловној страни техничке документације и на катастарским парцелама према списку приложеном у Главној свесци /

Belgrade - Subotica - State border (Kelebija) railway line, SECTION NOVI SAD - SUBOTICA STATE BORDER (KELEBIJA), at Novi Sad, Kisač, Stepanovićevo, Zmajevo, Vrbas, Lovćenac, Mali Iđoš, Bačka Topola, Žednik, Naumovićevo and Subotica, in cadastral municipalities listed on the cover page of this Design, on cadastral plots listed in General Volume

Врста техничке документације / Technical documentation type:
ПИО/АВД Пројекат изведеног објекта / As-built Design

Ознака и назив дела Пројекта / Designation and name of the part of design:
5/1.12 Осигурање међустаничног растојања Змајево - Врбас нова /
Signalling/interlocking systems on the open track between Zmajevo and Vrbas Nova stations

Назив цртежа / Drawing name:
План повезивања сигналне опреме и дијаграм конфигурације модула у пружним сигналном контролерском ормару SCC1 који се контролишу из станице Змајево /
Wiring plan for connecting of signalling equipment and configuration diagram of module in trackside Signalling Control Cabinet SCC1 controlled in station Zmajevo

Одговорни пројектант / Responsible designer:
Ђорђе Максимовић, дипл.инж.ел.
Број лиценце / License number: 353 Р422 17

Сарадници / Associates:
Владимир Бошковић, инж.маш.
Марко Ралић, дипл.ел.инж.

Број Пројекта / Design number:	Датум / Date:	Размера / Scale:	Број цртежа / Drawing number:
TS.700.255-5/1.12	Септембар / September 2024.	-	TS.700.255-5/1.12-C2

DS6-60 ЕССУ - Кабинет са модулима за контролу удаљених сигналних елемената SCC2 (АПБ)
DS6-60 CBI - Signal control cabinet SCC2 (ABS)

	1 / 2	3 / 4	5 / 6	7 / 8
EEU-AC модули за сигнале / EEU-AC modules for signals	K42-G 1 2 K42-R K42-Y 3 4 K41-G K41-R 5 6 K41-Y 7 8	K32-G 1 2 K32-R K32-Y 3 4 K31-G K31-R 5 6 K31-Y 7 8	1 2 3 4 5 6 7 8	1 2 3 4 5 6 7 8
Адреса модула / Module address	24H	25H	26H	27H

	9 / 10	11 / 12	13 / 14	15 / 16
EEU универзални I/O модули / EEU universal I/O modules	K42-R 1 2 K42-R1 9 10 17 18 K41-R 3 4 K41-R1 11 12 19 20 K32-R 5 6 K32-R1 13 14 21 22 K31-R 7 8 K31-R1 15 16 23 24	K42-R 1 2 K42-R1 9 10 DY1 17 18 DY2 K41-R 3 4 K41-R1 11 12 MK1 19 20 MK2 K32-R 5 6 K32-R1 13 14 FAN 21 22 K31-R 7 8 K31-R1 15 16 23 24	1 2 9 10 17 18 3 4 11 12 19 20 5 6 13 14 21 22 7 8 15 16 23 24	1 2 9 10 17 18 3 4 11 12 19 20 5 6 13 14 21 22 7 8 15 16 23 24
Адреса модула / Module address	28H (OUT)	29H (IN)	2AH (OUT)	2BH (IN)

ИНЖЕЊЕРСКА КОМОРА СРБИЈЕ
Ђорђе Љ. Максимовић
дипл. инж. ел.
353 P422 17
ОДГОВОРНИ ПРОЈЕКТАНТ

Пројектант / Designer:
Институт Михајло Пупин доо
Волгина 15, 11000 Београд
www.pupin.rs

Инвеститор / Investor:
Инфраструктура железнице Србије а.д.
Немањина 6, 11000 Београд
www.infrazs.rs

Извођач / Contractor: Конзорцијум / Joint Venture:
China Railway International Co., Ltd.
Serbia Ogranak Beograd
Rajka Mitića 8, 11000 Beograd
China Communication Construction Co.Ltd.
Serbia Ogranak Beograd-Savski Venac
Paje Adamova 2, 11000 Beograd

Подизвођач / Subcontractor:
CRSC International Co., LTD.
Ogranak Beograd,
Omladinskih brigada 21, 11070 Novi Beograd

Објекат / Project:
Пруга Београд - Суботица - државна граница (Келебија), ДЕОНИЦА ПРУГЕ НОВИ САД - СУБОТИЦА - ДРЖАВНА ГРАНИЦА (КЕЛЕБИЈА), у Новом Саду, Кисачу, Степановићеву, Змајеву, Врбасу, Ловћенцу, Малом Иђошу, Бачкој Тополи, Жеднику, Наумовићеву и Суботици, у катастарским општинама наведеним на насловној страни техничке документације и на катастарским парцелама према списку приложеном у Главној свесци /

Belgrade - Subotica - State border (Kelebija) railway line, SECTION NOVI SAD - SUBOTICA STATE BORDER (KELEBIJA), at Novi Sad, Kisač, Stepanovićevo, Zmajevo, Vrbas, Lovćenac, Mali Iđoš, Bačka Topola, Žednik, Naumovićevo and Subotica, in cadastral municipalities listed on the cover page of this Design, on cadastral plots listed in General Volume

Врста техничке документације / Technical documentation type:
ПИО/АВД Пројекат изведеног објекта / As-built Design

Ознака и назив дела Пројекта / Designation and name of the part of design:
5/1.12 Осигурање међустаничног растојања Змајево - Врбас нова /
Signalling/interlocking systems on the open track between Zmajevo and Vrbas Nova stations

Назив цртежа / Drawing name:
План повезивања сигналне опреме и дијаграм конфигурације модула у пружним сигналном контролерском ормару SCC2 који се контролишу из станице Змајево /
Wiring plan for connecting of signalling equipment and configuration diagram of module in trackside Signalling Control Cabinet SCC2 controlled in station Zmajevo

Одговорни пројектант / Responsible designer:
Ђорђе Максимовић, дипл.инж.ел.
Број лиценце / License number: 353 P422 17

Сарадници / Associates:
Владимир Бошковић, инж.маш.
Марко Ралић, дипл.ел.инж.

Број Пројекта / Design number:	Датум / Date:	Размера / Scale:	Број цртежа / Drawing number:
TS.700.255-5/1.12	Септембар / September 2024.	-	TS.700.255-5/1.12-C3

Отворена пруга Змајево - Врбас Нова, ормар са централизованом опремом SCC2
Open track between Zmajevo end Vrbas Nova, cabinet with centralized equipment SCC2

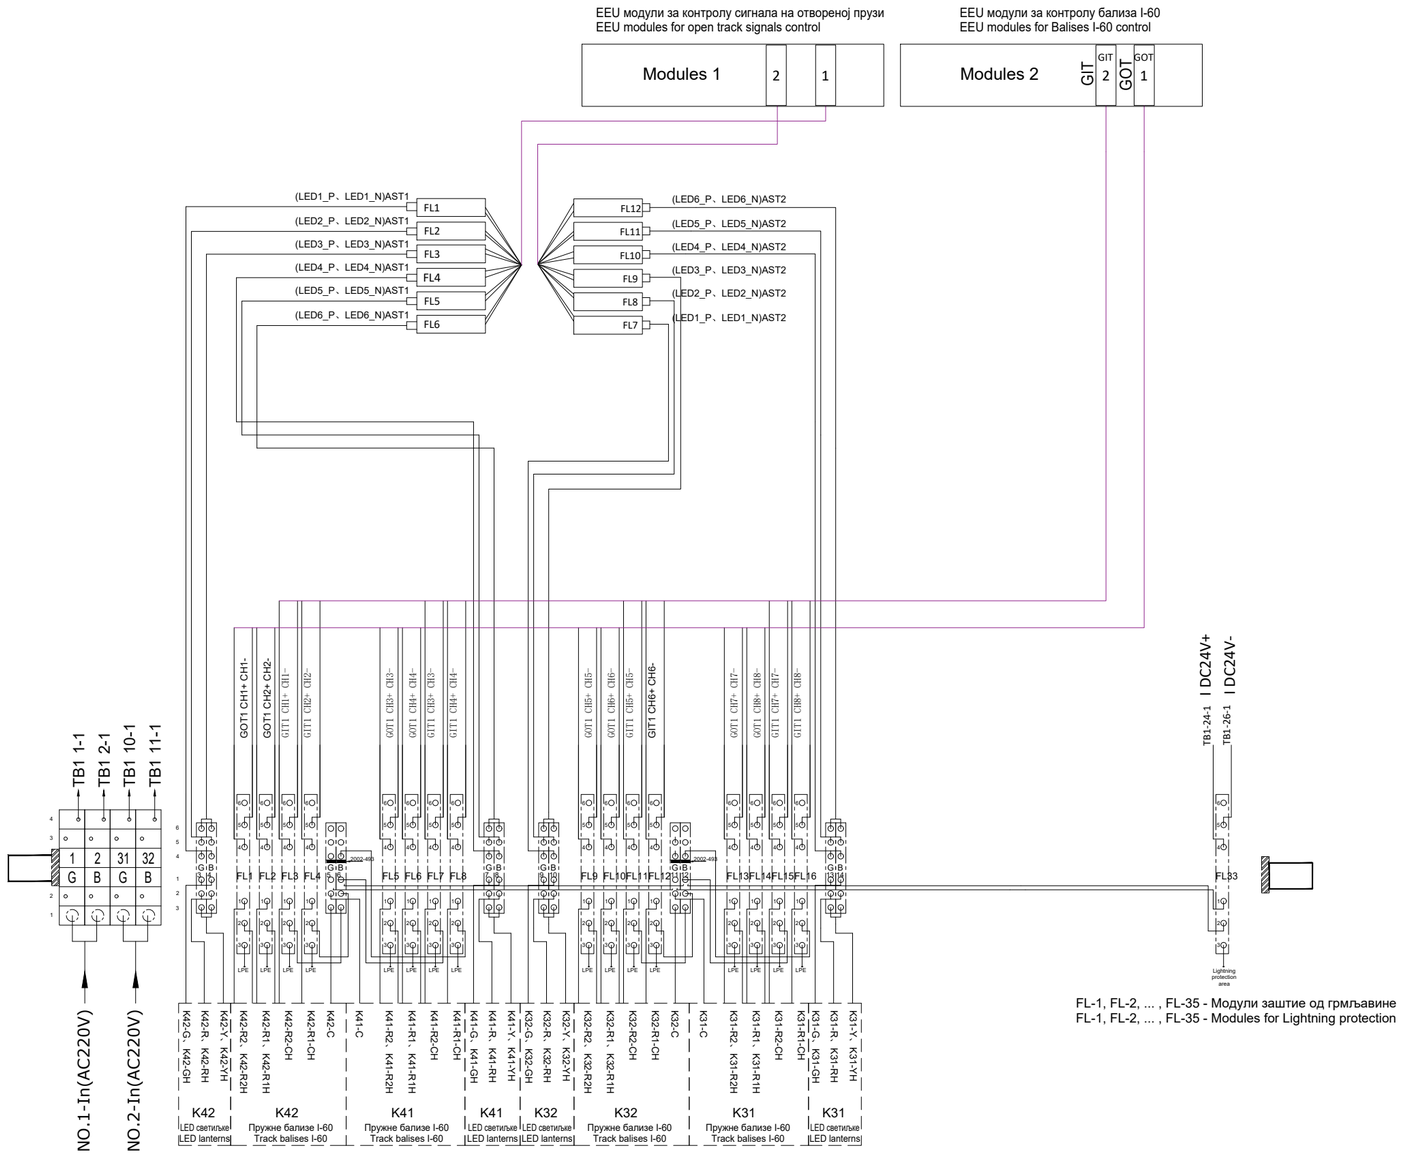

FL-1, FL-2, ... , FL-35 - Модули заштите од грмљавине
FL-1, FL-2, ... , FL-35 - Modules for Lightning protection

ИНЖЕЊЕРСКА КОМОРА СРБИЈЕ
Ђорђе Љ. Максимовић
дипл. инж. ел.
353 P422 17
ОДГОВОРНИ ПРОЈЕКТАНТ

Пројектант / Designer:
Институт Михајло Пупин доо
Волгина 15, 11000 Београд
www.pupin.rs

Извођач / Contractor: Конзорцијум / Joint Venture:
China Railway International Co., Ltd.
Serbia Ogranak Beograd
Rajka Mitića 8, 11000 Beograd
China Communication Construction Co.Ltd.
Serbia Ogranak Beograd-Savski Venac
Paje Adamova 2, 11000 Beograd

Инвеститор / Investor:
Инфраструктура железнице Србије а.д.
Немањина 6, 11000 Београд
www.infrazs.rs

Подизвођач / Subcontractor:
CRSC International Co., LTD.
Ogranak Beograd,
Omladinskih brigada 21, 11070 Novi Beograd

Објекат / Project:
Пруга Београд - Суботица - државна граница (Келебија), ДЕОНИЦА ПРУГЕ НОВИ САД - СУБОТИЦА - ДРЖАВНА ГРАНИЦА (КЕЛЕБИЈА), у Новом Саду, Кисачу, Степановићеву, Змајеву, Врбасу, Ловћенцу, Малом Иђошу, Бачкој Тополи, Жеднику, Наумовићеву и Суботици, у катастарским општинама наведеним на насловној страни техничке документације и на катастарским парцелама према списку приложеном у Главној свесци /

Belgrade - Subotica - State border (Kelebija) railway line, SECTION NOVI SAD - SUBOTICA STATE BORDER (KELEBIJA), at Novi Sad, Kisač, Stepanovićevo, Zmajevo, Vrbas, Lovćenac, Mali Iđoš, Bačka Topola, Žednik, Naumovićevo and Subotica, in cadastral municipalities listed on the cover page of this Design, on cadastral plots listed in General Volume

Врста техничке документације / Technical documentation type:
ПИО/ABD Пројекат изведеног објекта / As-built Design

Ознака и назив дела Пројекта / Designation and name of the part of design:
5/1.12 Осигурање међустаничног растојања Змајево - Врбас нова /
Signalling/interlocking systems on the open track between Zmajevo and Vrbas Nova stations

Назив цртежа / Drawing name:
План повезивања сигналне опреме и дијаграм конфигурације модула у пружним сигналном контролерском ормару SCC2 који се контролишу из станице Змајево /
Wiring plan for connecting of signalling equipment and configuration diagram of module in trackside Signalling Control Cabinet SCC2 controlled in station Zmajevo

Одговорни пројектант / Responsible designer:
Ђорђе Максимовић, дипл.инж.ел.
Број лиценце / License number: 353 P422 17

Сарадници / Associates:
Владимир Бошковић, инж.маш.
Марко Ралић, дипл.ел.инж.

Број Пројекта / Design number:	Датум / Date:	Размера / Scale:	Број цртежа / Drawing number:
TS.700.255-5/1.12	Септембар / September 2024.	-	TS.700.255-5/1.12-C3

Ормар контроле сигнала:
Signal Control Cabinet: SCC 2

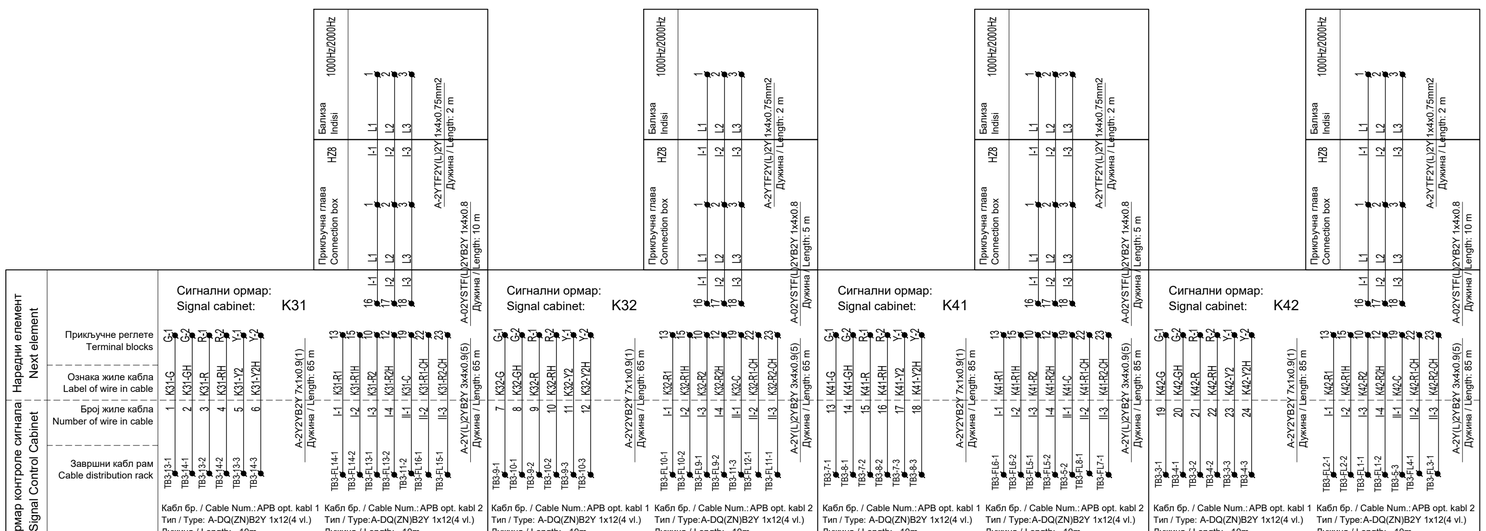

Принцип употребе каблова:

Светлосни сигнали и систем Индузи бализа I-60 су пројектовани одвојено. Светлосни сигнали се контролишу кабловима типа A-2У2УВ2У N×I×0.9. Управљање релејима за управљање Индузи бализама и контролу стања ових релеја врши се кабеловима типа A-2У(L)2УВ2У N×4×0.9 како би се избегао утицај АС сигнала на једносмерни управљачки сигнал.

Cable usage principle:

The light signals and Induzi system I-60 are designed separately. The light signals are controlled by cable type A-2У2УВ2У N×I×0.9. The Managing of relays for control Indusi balises and acquisition of state of these relays are achieved using cables type A-2У(L)2УВ2У N×4×0.9 in order to avoid the impact from AC signal to DC signal.

ИНЖЕЊЕРСКА КОМОРА СРБИЈЕ
Ђорђе Љ. Максимовић
дипл. инж. ел.
353 Р422 17
ОДГОВОРНИ ПРОЈЕКТАНТ

Пројектант / Designer:
Институт Михајло Пупин доо
Волгина 15, 11000 Београд
www.pupin.rs

Извођач / Contractor: Конзорцијум / Joint Venture:
China Railway International Co., Ltd.
Serbia Ogranak Beograd
Rajka Mitića 8, 11000 Beograd
China Communication Construction Co.Ltd.
Serbia Ogranak Beograd-Savski Venac
Paje Adamova 2, 11000 Beograd

Инвеститор / Investor:
Инфраструктура железнице Србије а.д.
Немањина 6, 11000 Београд
www.infrazs.rs

Подизвођач / Subcontractor:
CRSC International Co., LTD.
Ogranak Beograd,
Omladinskih brigada 21, 11070 Novi Beograd

Објекат / Project:
Пруга Београд - Суботица - државна граница (Келебија), ДЕОНИЦА ПРУГЕ НОВИ САД - СУБОТИЦА - ДРЖАВНА ГРАНИЦА (КЕЛЕБИЈА), у Новом Саду, Кисачу, Степановићеву, Змајеву, Врбасу, Лођенцу, Малом Иђошу, Бачкој Тополи, Жеднику, Наумовићеву и Суботици, у катастарским општинама наведеним на насловној страни техничке документације и на катастарским парцелама према списку приложеном у Главној свесци /

Belgrade - Subotica - State border (Kelebija) railway line, SECTION NOVI SAD - SUBOTICA STATE BORDER (KELEBIJA), at Novi Sad, Kisač, Stepanovićevo, Zmajevo, Vrbas, Lovćenac, Mali Iđoš, Bačka Topola, Žednik, Naumovićevo and Subotica, in cadastral municipalities listed on the cover page of this Design, on cadastral plots listed in General Volume

Врста техничке документације / Technical documentation type:
ПИО/АВД Пројекат изведеног објекта / As-built Design

Ознака и назив дела Пројекта / Designation and name of the part of design:
5/1.12 Осигурање међустаничног растојања Змајево - Врбас нова /
Signalling/interlocking systems on the open track between Zmajevo and Vrbas Nova stations

Назив цртежа / Drawing name:
План повезивања сигналне опреме и дијаграм конфигурације модула у пружним сигналном контролерском ормару SCC2 који се контролишу из станице Змајево /
Wiring plan for connecting of signalling equipment and configuration diagram of module in trackside Signalling Control Cabinet SCC2 controlled in station Zmajevo

Одговорни пројектант / Responsible designer:
Ђорђе Максимовић, дипл.инж.ел.
Број лиценце / License number: 353 Р422 17

Сарадници / Associates:
Владимир Бошковић, инж.маш.
Марко Ралић, дипл.ел.инж.

Број Пројекта / Design number:	Датум / Date:	Размера / Scale:	Број цртежа / Drawing number:
TS.700.255-5/1.12	Септембар / September 2024.	-	TS.700.255-5/1.12-C3

DS6-60 ЕССУ - Кабинет са модулима за контролу удаљених сигналних елемената SCC3 (АПБ)
DS6-60 CBI - Signal control cabinet SCC3 (ABS)

	1			2			3			4			5			6			7			8		
EEU-AC модули за сигнале / EEU-AC modules for signals	K62-G	1	2	K62-R			K52-G	1	2	K52-R				1	2					1	2			
	K62-Y	3	4	K61-G			K52-Y	3	4	K51-G				3	4					3	4			
	K61-R	5	6	K61-Y			K51-R	5	6	K51-Y				5	6					5	6			
		7	8					7	8					7	8					7	8			
Адреса модула Module address	28H						29H						2AH						2BH					

	9			10							11			12							13			14							15			16						
EEU универзални I/O модули / EEU I/O universal modules	K62-R2	1	2	K62-R1			9	10			17	18		K62-R2	1	2	K62-R1		9	10	DY1	17	18	DY2		1	2			9	10			17	18			1	2			9	10			17	18	
	K61-R2	3	4	K61-R1			11	12			19	20		K61-R2	3	4	K61-R1		11	12	MK1	19	20	MK2		3	4			11	12			19	20			3	4			11	12			19	20	
	K52-R2	5	6	K52-R1			13	14			21	22		K52-R2	5	6	K52-R1		13	14	FAN	21	22			5	6			13	14			21	22			5	6			13	14			21	22	
	K51-R2	7	8	K51-R1			15	16			23	24		K51-R2	7	8	K51-R1		15	16		23	24			7	8			15	16			23	24			7	8			15	16			23	24	
Адреса модула Module address	2CH(OUT)										2DH (IN)										2EH(OUT)										2FH (IN)									

ИНЖЕЊЕРСКА КОМОРА СРБИЈЕ
Ђорђе Љ. Максимовић
дипл. инж. ел.
353 P422 17
ОДГОВОРНИ ПРОЈЕКТАНТ

Пројектант / Designer:
Институт Михајло Пупин доо
Волгина 15, 11000 Београд
www.pupin.rs

Извођач / Contractor: Конзорцијум / Joint Venture:
China Railway International Co., Ltd.
Serbia Ogranak Beograd
Rajka Mitića 8, 11000 Beograd
China Communication Construction Co.Ltd.
Serbia Ogranak Beograd-Savski Venac
Paje Adamova 2, 11000 Beograd

Инвеститор / Investor:
Инфраструктура железнице Србије а.д.
Немањина 6, 11000 Београд
www.infrazs.rs

Подизвођач / Subcontractor:
CRSC International Co., LTD.
Ogranak Beograd,
Omladinskih brigada 21, 11070 Novi Beograd

Објекат / Project:
Пруга Београд - Суботица - државна граница (Келебија), ДЕОНИЦА ПРУГЕ НОВИ САД - СУБОТИЦА - ДРЖАВНА ГРАНИЦА (КЕЛЕБИЈА), у Новом Саду, Кисачу, Степановићеву, Змајеву, Врбасу, Ловћенцу, Малом Иђошу, Бачкој Тополи, Жеднику, Наумовићеву и Суботици, у катастарским општинама наведеним на насловној страни техничке документације и на катастарским парцелама према списку приложеном у Главној свесци /

Belgrade - Subotica - State border (Kelebija) railway line, SECTION NOVI SAD - SUBOTICA STATE BORDER (KELEBIJA), at Novi Sad, Kisač, Stepanovićevo, Zmajevo, Vrbas, Lovćenac, Mali Iđoš, Bačka Topola, Žednik, Naumovićevo and Subotica, in cadastral municipalities listed on the cover page of this Design, on cadastral plots listed in General Volume

Врста техничке документације / Technical documentation type:
ПИО/ABD Пројекат изведеног објекта / As-built Design

Ознака и назив дела Пројекта / Designation and name of the part of design:
5/1.12 Осигурање међустаничног растојања Змајево - Врбас нова /
Signalling/interlocking systems on the open track between Zmajevo and Vrbas Nova stations

Назив цртежа / Drawing name:
План повезивања сигналне опреме и дијаграм конфигурације модула у пружним сигналном контролерском ормару SCC3 који се контролишу из станице Врбас Нова /
Wiring plan for connecting of signalling equipment and configuration diagram of module in trackside Signalling Control Cabinet SCC3 controlled in station Vrbas Nova

Одговорни пројектант / Responsible designer:
Ђорђе Максимовић, дипл.инж.ел.
Број лиценце / License number: 353 P422 17

Сарадници / Associates:
Владимир Бошковић, инж.маш.
Марко Ралић, дипл.ел.инж.

Број Пројекта / Design number:	Датум / Date:	Размера / Scale:	Број цртежа / Drawing number:
TS.700.255-5/1.12	Септембар / September 2024.	-	TS.700.255-5/1.12-C4

Отворена пруга Змајево - Врбас Нова, ормар са централизованом опремом SCC3
Open track between Zmajevo end Vrbas Nova, cabinet with centralized equipment SCC3

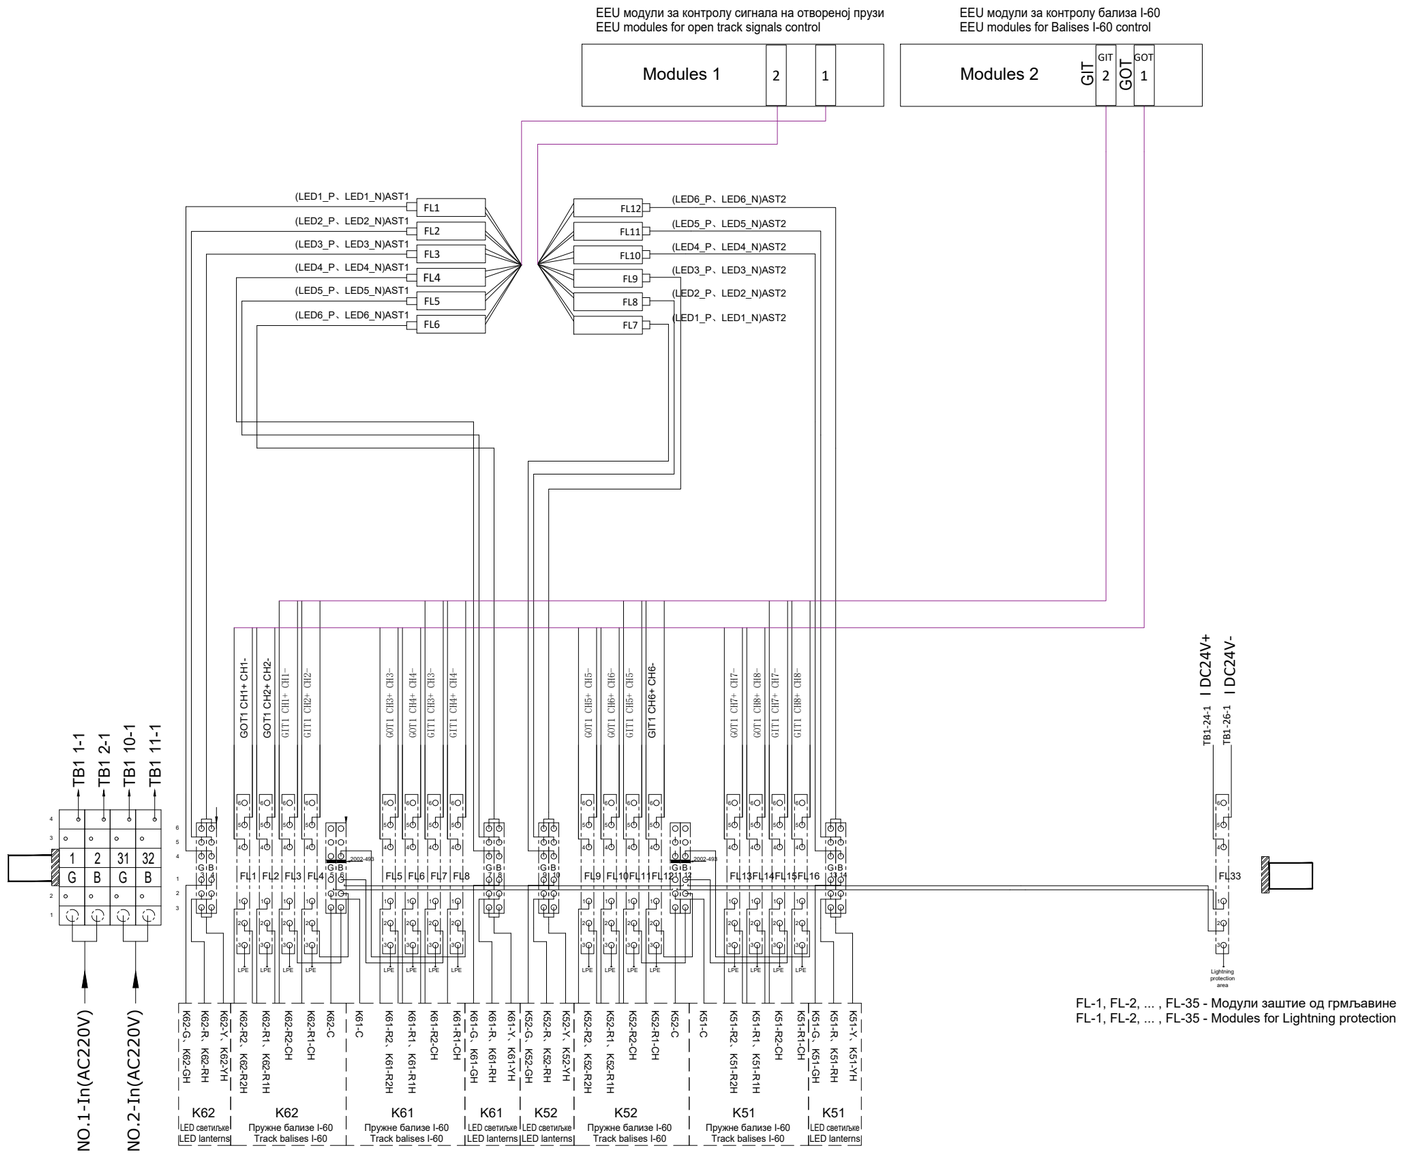

FL-1, FL-2, ... , FL-35 - Модули заштите од грмљавине
FL-1, FL-2, ... , FL-35 - Modules for Lightning protection

ИНЖЕЊЕРСКА КОМОРА СРБИЈЕ
Ђорђе Љ. Максимовић
дипл. инж. ел.
353 P422 17
ОДГОВОРНИ ПРОЈЕКТАНТ

Пројектант / Designer:
Институт Михајло Пупин доо
Волгина 15, 11000 Београд
www.pupin.rs

Извођач / Contractor: Конзорцијум / Joint Venture:
China Railway International Co., Ltd.
Serbia Ogranak Beograd
Rajka Mitića 8, 11000 Beograd
China Communication Construction Co.Ltd.
Serbia Ogranak Beograd-Savski Venac
Paje Adamova 2, 11000 Beograd

Инвеститор / Investor:
Инфраструктура железнице Србије а.д.
Немањина 6, 11000 Београд
www.infrazs.rs

Подизвођач / Subcontractor:
CRSC International Co., LTD.
Ogranak Beograd,
Omladinskih brigada 21, 11070 Novi Beograd

Објекат / Project:
Пруга Београд - Суботица - државна граница (Келебија), ДЕОНИЦА ПРУГЕ НОВИ САД - СУБОТИЦА - ДРЖАВНА ГРАНИЦА (КЕЛЕБИЈА), у Новом Саду, Кисачу, Степановићеву, Змајеву, Врбасу, Ловћенцу, Малом Иђошу, Бачкој Тополи, Жеднику, Наумовићеву и Суботици, у катастарским општинама наведеним на насловној страни техничке документације и на катастарским парцелама према списку приложеном у Главној свесци /

Belgrade - Subotica - State border (Kelebija) railway line, SECTION NOVI SAD - SUBOTICA STATE BORDER (KELEBIJA), at Novi Sad, Kisač, Stepanovićevo, Zmajevo, Vrbas, Lovćenac, Mali Iđoš, Bačka Topola, Žednik, Naumovićevo and Subotica, in cadastral municipalities listed on the cover page of this Design, on cadastral plots listed in General Volume

Врста техничке документације / Technical documentation type:
ПИО/ABD Пројекат изведеног објекта / As-built Design

Ознака и назив дела Пројекта / Designation and name of the part of design:
5/1.12 Осигурање међустаничног растојања Змајево - Врбас нова /
Signalling/interlocking systems on the open track between Zmajevo and Vrbas Nova stations

Назив цртежа / Drawing name:
План повезивања сигналне опреме и дијаграм конфигурације модула у пружним сигналном контролерском ормару SCC3 који се контролишу из станице Врбас Нова /
Wiring plan for connecting of signalling equipment and configuration diagram of module in trackside Signalling Control Cabinet SCC3 controlled in station Vrbas Nova

Одговорни пројектант / Responsible designer:
Ђорђе Максимовић, дипл.инж.ел.
Број лиценце / License number: 353 P422 17

Сарадници / Associates:
Владимир Бошковић, инж.маш.
Марко Ралић, дипл.ел.инж.

Број Пројекта / Design number:	Датум / Date:	Размера / Scale:	Број цртежа / Drawing number:
TS.700.255-5/1.12	Септембар / September 2024.	-	TS.700.255-5/1.12-C4

Ормар контроле сигнала:
Signal Control Cabinet: SCC 3

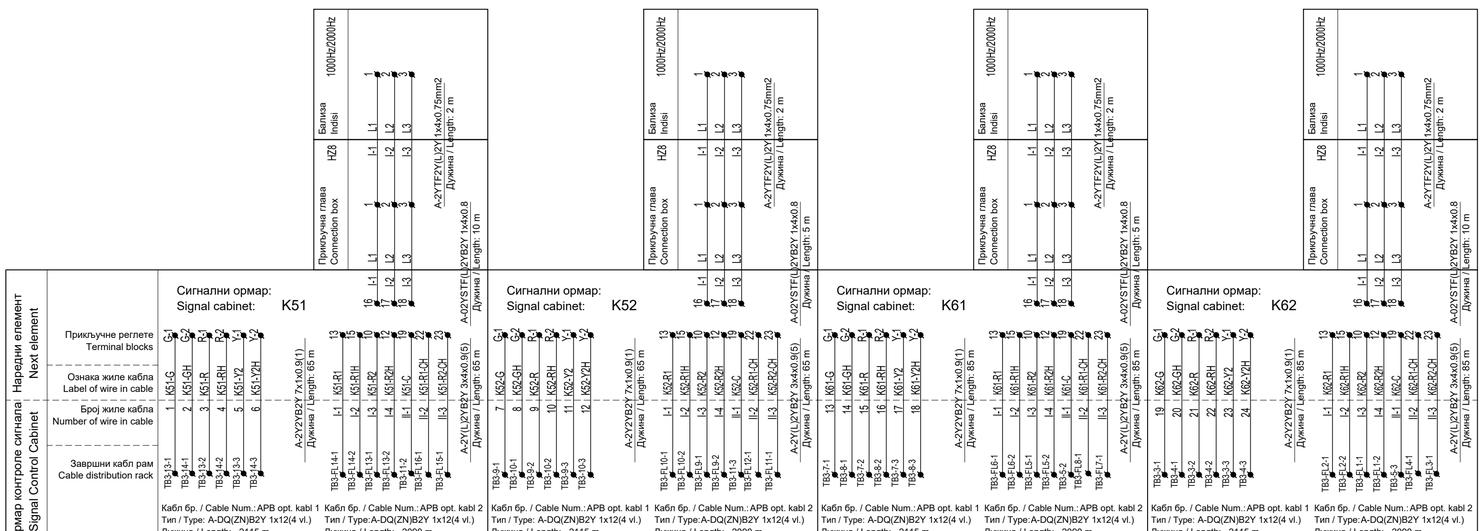

Принцип употребе каблова:

Светлосни сигнали и систем Индузи бализа I-60 су пројектовани одвојено. Светлосни сигнали се контролишу кабловима типа A-2У2УВ2У N×I×0.9. Управљање релејима за управљање Индузи бализама и контролу стања ових релеја врши се кабеловима типа A-2У(L)2УВ2У N×4×0.9 како би се избегао утицај АС сигнала на једносмерни управљачки сигнал.

Cable usage principle:

The light signals and Induzi system I-60 are designed separately. The light signals are controlled by cable type A-2У2УВ2У N×I×0.9. The Managing of relays for control Indusi balises and acquisition of state of these relays are achieved using cables type A-2У(L)2УВ2У N×4×0.9 in order to avoid the impact from AC signal to DC signal.

ИНЖЕЊЕРСКА КОМОРА СРБИЈЕ
Ђорђе Љ. Максимовић
дипл. инж. ел.
353 Р422 17
ОДГОВОРНИ ПРОЈЕКТАНТ

Пројектант / Designer:
Институт Михајло Пупин доо
Волгина 15, 11000 Београд
www.pupin.rs

Извођач / Contractor: Конзорцијум / Joint Venture:
China Railway International Co., Ltd.
Serbia Ogranak Beograd
Rajka Mitića 8, 11000 Beograd
China Communication Construction Co.Ltd.
Serbia Ogranak Beograd-Savski Venac
Paje Adamova 2, 11000 Beograd

Инвеститор / Investor:
Инфраструктура железнице Србије а.д.
Немањина 6, 11000 Београд
www.infrazs.rs

Подизвођач / Subcontractor:
CRSC International Co., LTD.
Ogranak Beograd,
Omladinskih brigada 21, 11070 Novi Beograd

Објекат / Project:
Пруга Београд - Суботица - државна граница (Келебија), ДЕОНИЦА ПРУГЕ НОВИ САД - СУБОТИЦА - ДРЖАВНА ГРАНИЦА (КЕЛЕБИЈА), у Новом Саду, Кисачу, Степановићеву, Змајеву, Врбасу, Лођењцу, Малом Иђошу, Бачкој Тополи, Жеднику, Наумовићеву и Суботици, у катастарским општинама наведеним на насловној страни техничке документације и на катастарским парцелама према списку приложеном у Главној свесци /

Belgrade - Subotica - State border (Kelebija) railway line, SECTION NOVI SAD - SUBOTICA STATE BORDER (KELEBIJA), at Novi Sad, Kisač, Stepanovićevo, Zmajevo, Vrbas, Lovćenac, Mali Iđoš, Bačka Topola, Žednik, Naumovićevo and Subotica, in cadastral municipalities listed on the cover page of this Design, on cadastral plots listed in General Volume

Врста техничке документације / Technical documentation type:
ПИО/АВD Пројекат изведеног објекта / As-built Design

Ознака и назив дела Пројекта / Designation and name of the part of design:
5/1.12 Осигурање међустаничног растојања Змајево - Врбас нова /
Signalling/interlocking systems on the open track between Zmajevo and Vrbas Nova stations

Назив цртежа / Drawing name:
План повезивања сигналне опреме и дијаграм конфигурације модула у пружним сигналном контролерском ормару SCC3 који се контролишу из станице Врбас Нова /
Wiring plan for connecting of signalling equipment and configuration diagram of module in trackside Signalling Control Cabinet SCC3 controlled in station Vrbas Nova

Одговорни пројектант / Responsible designer:
Ђорђе Максимовић, дипл.инж.ел.
Број лиценце / License number: 353 P422 17

Сарадници / Associates:
Владимир Бошковић, инж.маш.
Марко Ралић, дипл.ел.инж.

Број Пројекта / Design number:	Датум / Date:	Размера / Scale:	Број цртежа / Drawing number:
TS.700.255-5/1.12	Септембар / September 2024.	-	TS.700.255-5/1.12-C4

DS6-60 ЕССУ - Кабинет са модулима за контролу удаљених сигналних елемената SCC4 (АПБ)
DS6-60 CBI - Signal control cabinet SCC4 (ABS)

	1			2			3			4			5			6			7			8		
EEU-AC модули за сигнале / EEU-AC modules for signals	K82-G	1	2	K82-R			K72-G	1	2	K72-R				1	2					1	2			
	K82-Y	3	4	K81-G			K72-Y	3	4	K71-G				3	4					3	4			
	K81-R	5	6	K81-Y			K71-R	5	6	K71-Y				5	6					5	6			
		7	8					7	8					7	8					7	8			
Адреса модула Module address	30H						31H						32H						33H					
	9			10			11			12			13			14			15			16		
EEU универзални I/O модули / EEU universal I/O modules	K82-R2	1	2	K82-R1	9	10	K82-R2	1	2	K82-R1	9	10	DY1	17	18	DY2	1	2	9	10	17	18	1	2	9	10	17	18
	K81-R2	3	4	K81-R1	11	12	K81-R2	3	4	K81-R1	11	12	MK1	19	20	MK2	3	4	11	12	19	20	3	4	11	12	19	20
	K72-R2	5	6	K72-R1	13	14	K72-R2	5	6	K72-R1	13	14	FAN	21	22		5	6	13	14	21	22	5	6	13	14	21	22
	K71-R2	7	8	K71-R1	15	16	K71-R2	7	8	K71-R1	15	16		23	24		7	8	15	16	23	24	7	8	15	16	23	24
Адреса модула Module address	34H (OUT)						35H (IN)						36H (OUT)						37H (IN)					

ИНЖЕЊЕРСКА КОМОРА СРБИЈЕ
Ђорђе Љ. Максимовић
дипл. инж. ел.
353 P422 17
ОДГОВОРНИ ПРОЈЕКТАНТ

Пројектант / Designer:
Институт Михајло Пупин доо
Волгина 15, 11000 Београд
www.pupin.rs

Извођач / Contractor: Конзорцијум / Joint Venture:
China Railway International Co., Ltd.
Serbia Ogranak Beograd
Rajka Mitića 8, 11000 Beograd
China Communication Construction Co.Ltd.
Serbia Ogranak Beograd-Savski Venac
Paje Adamova 2, 11000 Beograd

Инвеститор / Investor:
Инфраструктура железнице Србије а.д.
Немањина 6, 11000 Београд
www.infrazs.rs

Подизвођач / Subcontractor:
CRSC International Co., LTD.
Ogranak Beograd,
Omladinskih brigada 21, 11070 Novi Beograd

Објекат / Project:
Пруга Београд - Суботица - државна граница (Келебија), ДЕОНИЦА ПРУГЕ НОВИ САД - СУБОТИЦА - ДРЖАВНА ГРАНИЦА (КЕЛЕБИЈА), у Новом Саду, Кисачу, Степановићеву, Змајеву, Врбасу, Ловћенцу, Малом Иђошу, Бачкој Тополи, Жеднику, Наумовићеву и Суботици, у катастарским општинама наведеним на насловној страни техничке документације и на катастарским парцелама према списку приложеном у Главној свесци /

Belgrade - Subotica - State border (Kelebija) railway line, SECTION NOVI SAD - SUBOTICA STATE BORDER (KELEBIJA), at Novi Sad, Kisač, Stepanovićevo, Zmajevo, Vrbas, Lovćenac, Mali Iđoš, Bačka Topola, Žednik, Naumovićevo and Subotica, in cadastral municipalities listed on the cover page of this Design, on cadastral plots listed in General Volume

Врста техничке документације / Technical documentation type:
ПИО/ABD Пројекат изведеног објекта / As-built Design

Ознака и назив дела Пројекта / Designation and name of the part of design:
5/1.12 Осигурање међустаничног растојања Змајево - Врбас нова /
Signalling/interlocking systems on the open track between Zmajevo and Vrbas Nova stations

Назив цртежа / Drawing name:
План повезивања сигналне опреме и дијаграм конфигурације модула у пружним сигналном контролерском ормару SCC4 који се контролишу из станице Врбас Нова /
Wiring plan for connecting of signalling equipment and configuration diagram of module in trackside Signalling Control Cabinet SCC4 controlled in station Vrbas Nova

Одговорни пројектант / Responsible designer:
Ђорђе Максимовић, дипл.инж.ел.
Број лиценце / License number: 353 P422 17

Сарадници / Associates:
Владимир Бошковић, инж.маш.
Марко Ралић, дипл.ел.инж.

Број Пројекта / Design number:	Датум / Date:	Размера / Scale:	Број цртежа / Drawing number:
TS.700.255-5/1.12	Септембар / September 2024.	-	TS.700.255-5/1.12-C5

Отворена пруга Змајево - Врбас Нова, ормар са централизованом опремом SCC4
Open track between Zmajevo end Vrbas Nova, cabinet with centralized equipment SCC4

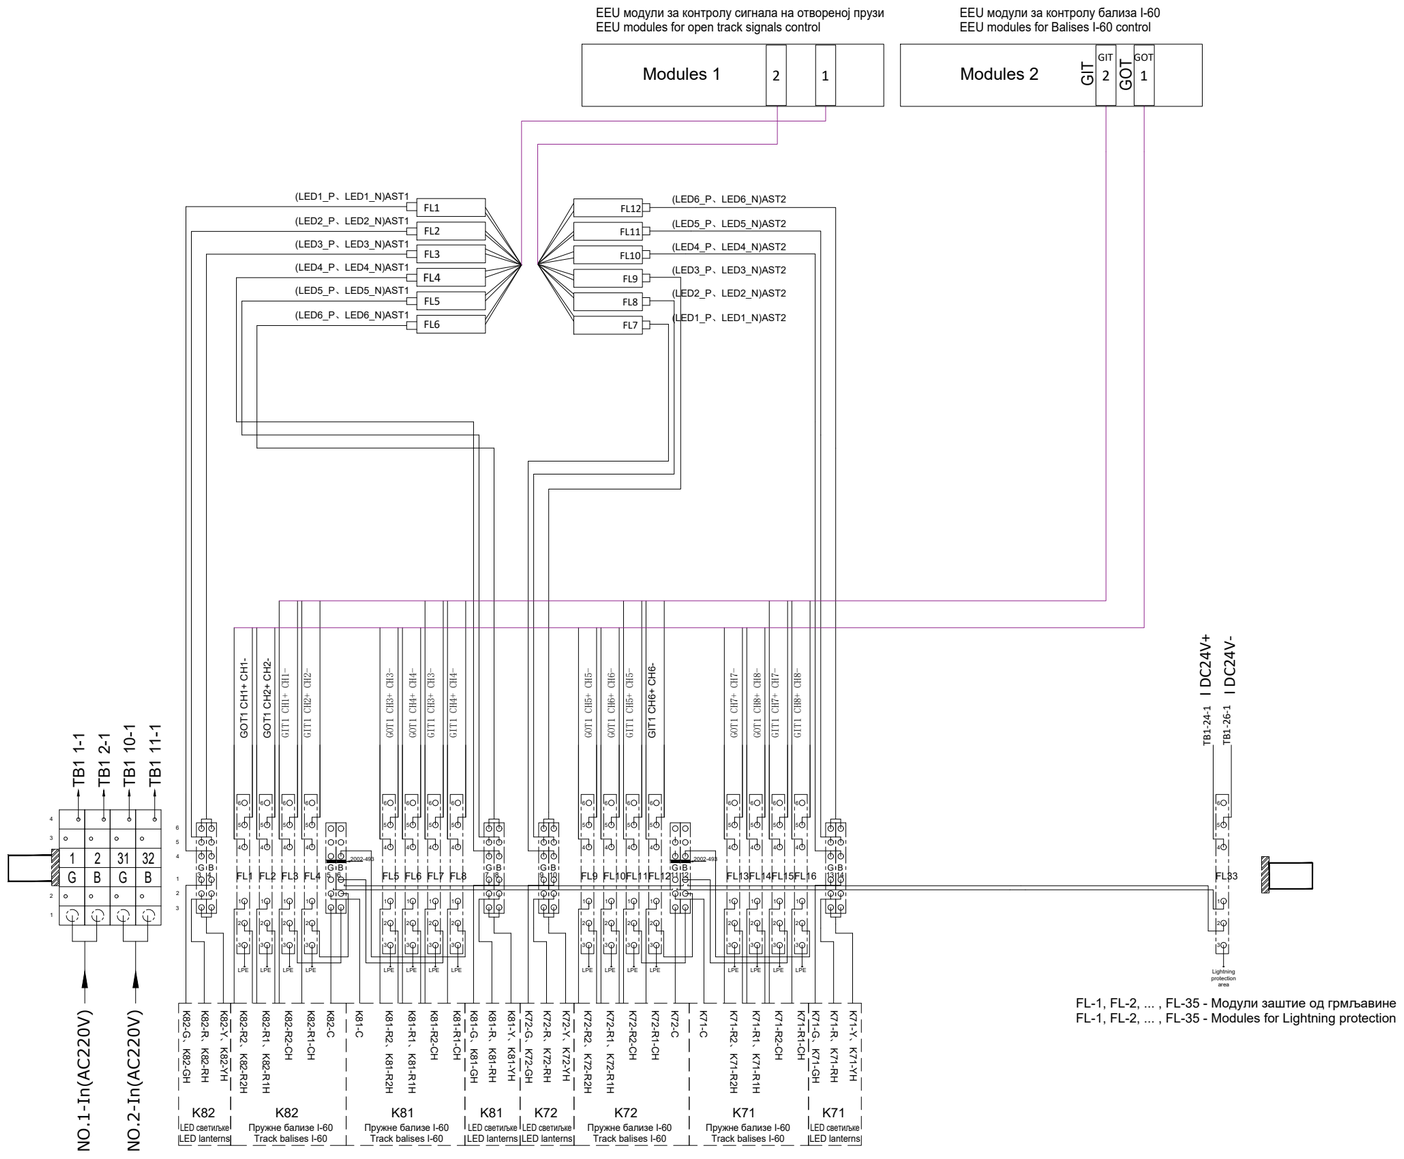

FL-1, FL-2, ... , FL-35 - Модули заштите од грмљавине
FL-1, FL-2, ... , FL-35 - Modules for Lightning protection

ИНЖЕЊЕРСКА КОМОРА СРБИЈЕ
Ђорђе Љ. Максимовић
дипл. инж. ел.
353 P422 17
ОДГОВОРНИ ПРОЈЕКТАНТ

Пројектант / Designer:
Институт Михајло Пупин доо
Волгина 15, 11000 Београд
www.pupin.rs

Извођач / Contractor: Конзорцијум / Joint Venture:
China Railway International Co., Ltd.
Serbia Ogranak Beograd
Rajka Mitića 8, 11000 Beograd
China Communication Construction Co.Ltd.
Serbia Ogranak Beograd-Savski Venac
Paje Adamova 2, 11000 Beograd

Инвеститор / Investor:
Инфраструктура железнице Србије а.д.
Немањина 6, 11000 Београд
www.infrazs.rs

Подизвођач / Subcontractor:
CRSC International Co., LTD.
Ogranak Beograd,
Omladinskih brigada 21, 11070 Novi Beograd

Објекат / Project:
Пруга Београд - Суботица - државна граница (Келебија), ДЕОНИЦА ПРУГЕ НОВИ САД - СУБОТИЦА - ДРЖАВНА ГРАНИЦА (КЕЛЕБИЈА), у Новом Саду, Кисачу, Степановићеву, Змајеву, Врбасу, Ловћенцу, Малом Иђошу, Бачкој Тополи, Жеднику, Наумовићеву и Суботици, у катастарским општинама наведеним на насловној страни техничке документације и на катастарским парцелама према списку приложеном у Главној свесци /

Belgrade - Subotica - State border (Kelebija) railway line, SECTION NOVI SAD - SUBOTICA STATE BORDER (KELEBIJA), at Novi Sad, Kisač, Stepanovićevo, Zmajevo, Vrbas, Lovćenac, Mali Iđoš, Bačka Topola, Žednik, Naumovićevo and Subotica, in cadastral municipalities listed on the cover page of this Design, on cadastral plots listed in General Volume

Врста техничке документације / Technical documentation type:
ПИО/ABD Пројекат изведеног објекта / As-built Design

Ознака и назив дела Пројекта / Designation and name of the part of design:
5/1.12 Осигурање међустаничног растојања Змајево - Врбас нова /
Signalling/interlocking systems on the open track between Zmajevo and Vrbas Nova stations

Назив цртежа / Drawing name:
План повезивања сигналне опреме и дијаграм конфигурације модула у пружним сигналном контролерском ормару SCC4 који се контролишу из станице Врбас Нова /
Wiring plan for connecting of signalling equipment and configuration diagram of module in trackside Signalling Control Cabinet SCC4 controlled in station Vrbas Nova

Одговорни пројектант / Responsible designer:
Ђорђе Максимовић, дипл.инж.ел.
Број лиценце / License number: 353 P422 17

Сарадници / Associates:
Владимир Бошковић, инж.маш.
Марко Ралић, дипл.ел.инж.

Број Пројекта / Design number:	Датум / Date:	Размера / Scale:	Број цртежа / Drawing number:
TS.700.255-5/1.12	Септембар / September 2024.	-	TS.700.255-5/1.12-C5

Ормар контроле сигнала:
Signal Control Cabinet: SCC 4

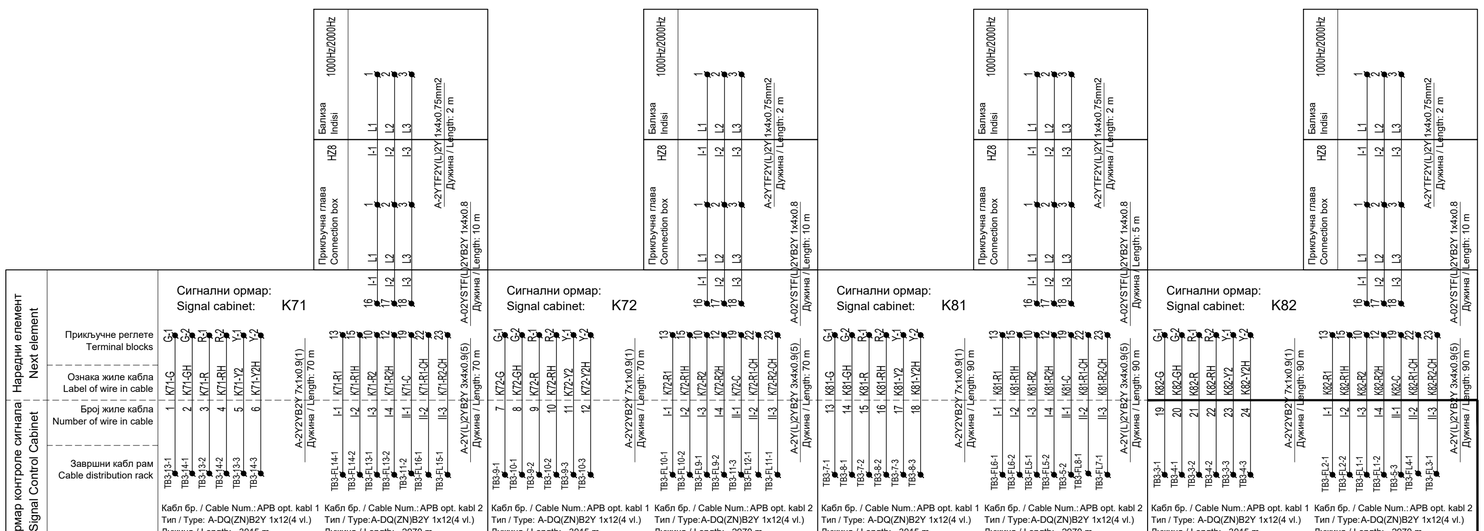

ИНЖЕЊЕРСКА КОМОРА СРБИЈЕ
Ђорђе Љ. Максимовић
дипл. инж. ел.
353 P422 17
ОДГОВОРНИ ПРОЈЕКТАНТ

Пројектант / Designer:
Институт Михајло Пупин доо
Волгина 15, 11000 Београд
www.pupin.rs

Извођач / Contractor: Конзорцијум / Joint Venture:
China Railway International Co., Ltd.
Serbia Ogranak Beograd
Rajka Mitića 8, 11000 Beograd
China Communication Construction Co.Ltd.
Serbia Ogranak Beograd-Savski Venac
Paje Adamova 2, 11000 Beograd

Инвеститор / Investor:
Инфраструктура железнице Србије а.д.
Немањина 6, 11000 Београд
www.infrazs.rs

Подизвођач / Subcontractor:
CRSC International Co., LTD.
Ogranak Beograd,
Omladinskih brigada 21, 11070 Novi Beograd

Објекат / Project:
Пруга Београд - Суботица - државна граница (Келебија), ДЕОНИЦА ПРУГЕ НОВИ САД - СУБОТИЦА - ДРЖАВНА ГРАНИЦА (КЕЛЕБИЈА), у Новом Саду, Кисачу, Степановићеву, Змајеву, Врбасу, Лођенцу, Малом Иђошу, Бачкој Тополи, Жеднику, Наумовићеву и Суботици, у катастарским општинама наведеним на насловној страни техничке документације и на катастарским парцелама према списку приложеном у Главној свесци /

Belgrade - Subotica - State border (Kelebija) railway line, SECTION NOVI SAD - SUBOTICA STATE BORDER (KELEBIJA), at Novi Sad, Kisač, Stepanovićevo, Zmajevo, Vrbas, Lovćenac, Mali Iđoš, Bačka Topola, Žednik, Naumovićevo and Subotica, in cadastral municipalities listed on the cover page of this Design, on cadastral plots listed in General Volume

Врста техничке документације / Technical documentation type:
ПИО/ABD Пројекат изведеног објекта / As-built Design

Ознака и назив дела Пројекта / Designation and name of the part of design:
5/1.12 Осигурање међустаничног растојања Змајево - Врбас нова /
Signalling/interlocking systems on the open track between Zmajevo and Vrbas Nova stations

Назив цртежа / Drawing name:
План повезивања сигналне опреме и дијаграм конфигурације модула у пружним сигналном контролерском ормару SCC4 који се контролишу из станице Врбас Нова /
Wiring plan for connecting of signalling equipment and configuration diagram of module in trackside Signalling Control Cabinet SCC4 controlled in station Vrbas Nova

Одговорни пројектант / Responsible designer:
Ђорђе Максимовић, дипл.инж.ел.
Број лиценце / License number: 353 P422 17

Сарадници / Associates:
Владимир Бошковић, инж.маш.
Марко Ралић, дипл.ел.инж.

Број Пројекта / Design number:	Датум / Date:	Размера / Scale:	Број цртежа / Drawing number:
TS.700.255-5/1.12	Септембар / September 2024.	-	TS.700.255-5/1.12-C5

Отворена пруга између станица Змајево - Врбас Нова, ормар са централизованом опремом ACC1, повезивање сензора бројача осовина система FAdC R2
Open track between and Zmajevo end Vrbas Nova stations, cabinet with centralized equipment ACC1, connection axle counter sensors of system FAdC R2

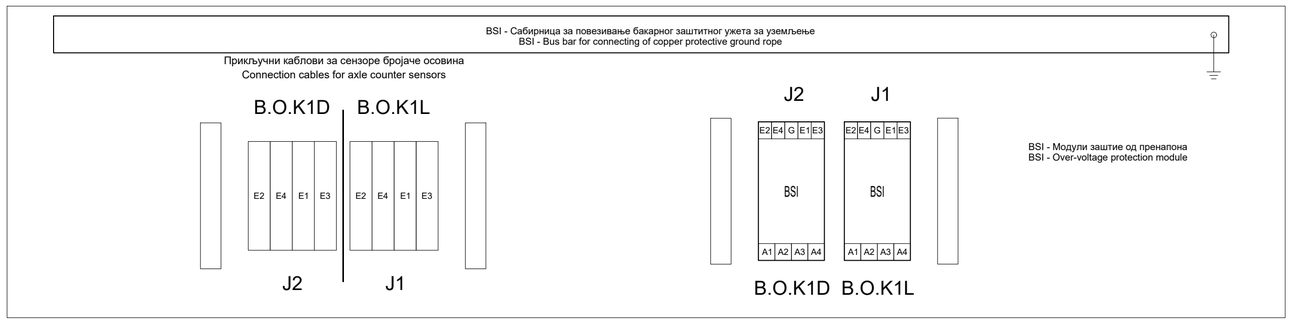

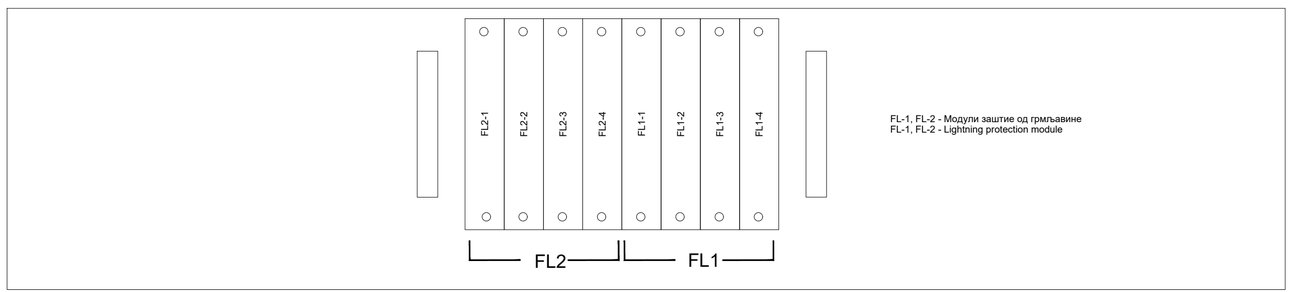

Ормар контроле бројача осовина:
Axle counter Control Cabinet: ACC 1

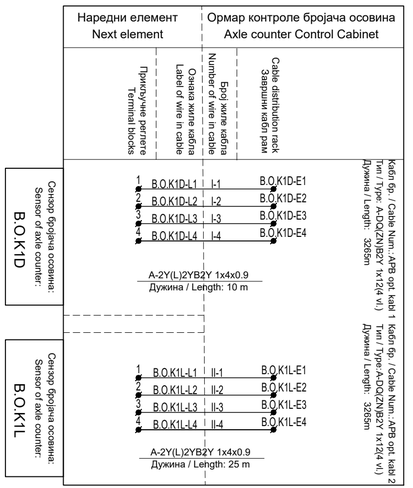

ИНЖЕЊЕРСКА КОМОРА СРБИЈЕ
Ђорђе Љ. Максимовић
дипл. инж. ел.
353 P422 17
ОДГОВОРНИ ПРОЈЕКТАНТ

Пројектант / Designer:
Институт Михајло Пупин доо
Волгина 15, 11000 Београд
www.pupin.rs

Извођач / Contractor: Конзорцијум / Joint Venture:
China Railway International Co., Ltd.
Serbia Ogranak Beograd
Rajka Mišića 8, 11000 Beograd
China Communication Construction Co.Ltd.
Serbia Ogranak Beograd-Savski Venac
Paje Adamova 2, 11000 Beograd

Инвеститор / Investor:
Инфраструктура железнице Србије а.д.
Немањина 6, 11000 Београд
www.infrazs.rs

Подизвођач / Subcontractor:
CRSC International Co., LTD.
Ogranak Beograd,
Omladinskih brigada 21, 11070 Novi Beograd

Објекат / Project:
Пруга Београд - Суботица - државна граница (Келебија), ДЕОНИЦА ПРУГЕ НОВИ САД - СУБОТИЦА - ДРЖАВНА ГРАНИЦА (КЕЛЕБИЈА), у Новом Саду, Кисачу, Степановићеву, Змајеву, Врбасу, Ловћенцу, Малом Иђошу, Бачкој Тополи, Жеднику, Наумовићеву и Суботици, у катастарским општинама наведеним на насловној страни техничке документације и на катастарским парцелама према списку приложеном у Главној свесци /

Belgrade - Subotica - State border (Kelebija) railway line, SECTION NOVI SAD - SUBOTICA STATE BORDER (KELEBIJA), at Novi Sad, Kisač, Stepanovićevo, Zmajevo, Vrbas, Lovćenac, Mali Iđoš, Bačka Topola, Žednik, Naumovićevo and Subotica, in cadastral municipalities listed on the cover page of this Design, on cadastral plots listed in General Volume

Врста техничке документације / Technical documentation type:
ПИО/ABD Пројекат изведеног објекта / As-built Design

Ознака и назив дела Пројекта / Designation and name of the part of design:
5/1.12 Осигурање међустаничног растојања Змајево - Врбас Нова /
Signalling/interlocking systems on the open track between Zmajevo and Vrbas nova stations

Назив цртежа / Drawing name:
План повезивања сензора бројача осовина и дијаграм конфигурације модула у пружним контролерским ормарима бројача осовина ACC1 који се контролише из станице Змајево /
Wiring plan for connecting of axle counter sensors and configuration diagram of module in trackside axle counter control cabinets ACC1 controlled in station Zmajevo

Одговорни пројектант / Responsible designer:
Ђорђе Максимовић, дипл.инж.ел.
Број лиценце / License number: 353 P422 17

Сарадници / Associates:
Владимир Бошковић, инж.маш.
Марко Ралић, дипл.ел.инж.

Број Пројекта / Design number:	Датум / Date:	Размера / Scale:	Број цртежа / Drawing number:
TS.700.255-5/1.12	Септембар / September 2024.	-	TS.700.255-5/1.12-C6

Отворена пруга Змајево - Врбас Нова, ормар са централизованом опремом бројача осовина ARCC
Open track between Zmajevo end Vrbas Nova stations, cabinet with centralized axle counter equipment ARCC

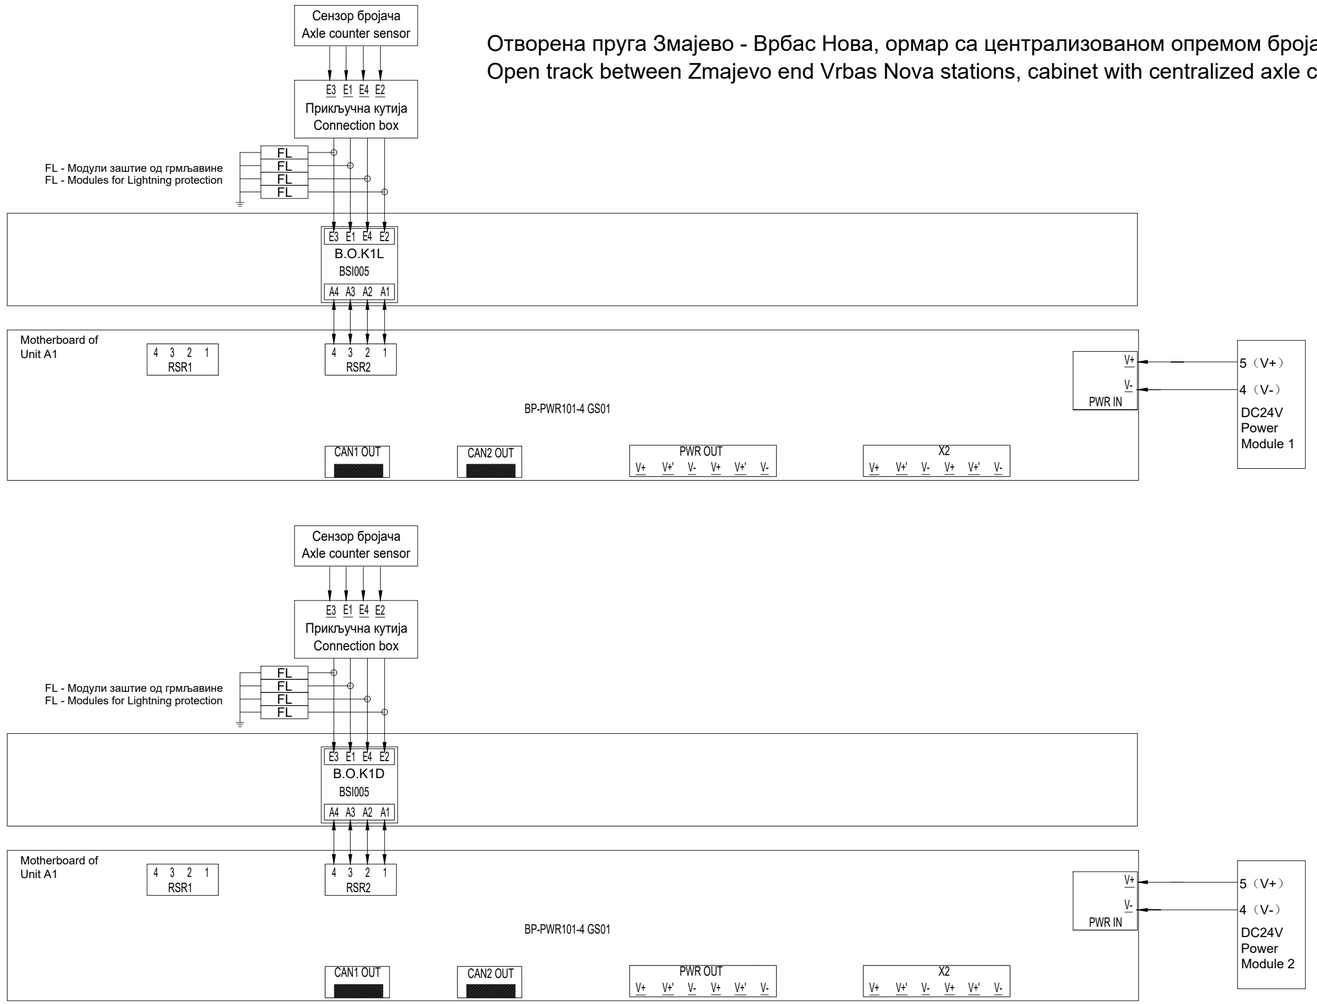

ИНЖЕЊЕРСКА КОМОРА СРБИЈЕ
Ђорђе Љ. Максимовић
дипл. инж. ел.
353 P422 17
ОДГОВОРНИ ПРОЈЕКТАНТ

Пројектант / Designer:
Институт Михајло Пупин доо
Волгина 15, 11000 Београд
www.pupin.rs

Извођач / Contractor: Конзорцијум / Joint Venture:
China Railway International Co., Ltd.
Serbia Ogranak Beograd
Rajka Mišića 8, 11000 Beograd
China Communication Construction Co.Ltd.
Serbia Ogranak Beograd-Savski Venac
Paje Adamova 2, 11000 Beograd

Инвеститор / Investor:
Инфраструктура железнице Србије а.д.
Немањина 6, 11000 Београд
www.infrazs.rs

Подизвођач / Subcontractor:
CRSC International Co., LTD.
Ogranak Beograd,
Omladinskih brigada 21, 11070 Novi Beograd

Објекат / Project:
Пруга Београд - Суботица - државна граница (Келебија), ДЕОНИЦА ПРУГЕ НОВИ САД - СУБОТИЦА - ДРЖАВНА ГРАНИЦА (КЕЛЕБИЈА), у Новом Саду, Кисачу, Степановићеву, Змајеву, Врбасу, Ловћенцу, Малом Иђошу, Бачкој Тополи, Жеднику, Наумовићеву и Суботици, у катастарским општинама наведеним на насловној страни техничке документације и на катастарским парцелама према списку приложеном у Главној свесци /

Belgrade - Subotica - State border (Kelebija) railway line, SECTION NOVI SAD - SUBOTICA STATE BORDER (KELEBIJA), at Novi Sad, Kisač, Stepanovićevo, Zmajevo, Vrbas, Lovćenac, Mali Iđoš, Bačka Topola, Žednik, Naumovićevo and Subotica, in cadastral municipalities listed on the cover page of this Design, on cadastral plots listed in General Volume

Врста техничке документације / Technical documentation type:
ПИО/ABD Пројекат изведеног објекта / As-built Design

Ознака и назив дела Пројекта / Designation and name of the part of design:
5/1.12 Осигурање међустаничног растојања Змајево - Врбас Нова /
Signalling/interlocking systems on the open track between Zmajevo and Vrbas nova stations

Назив цртежа / Drawing name:
План повезивања сензора бројача осовина и дијаграм конфигурације модула у пружним контролерским ормарима бројача осовина ACC1 који се контролише из станице Змајево /
Wiring plan for connecting of axle counter sensors and configuration diagram of module in trackside axle counter control cabinets ACC1 controlled in station Zmajevo

Одговорни пројектант / Responsible designer:
Ђорђе Максимовић, дипл.инж.ел.
Број лиценце / License number: 353 P422 17

Сарадници / Associates:
Владимир Бошковић, инж.маш.
Марко Ралић, дипл.ел.инж.

Број Пројекта / Design number:	Датум / Date:	Размера / Scale:	Број цртежа / Drawing number:
TS.700.255-5/1.12	Септембар / September 2024.	-	TS.700.255-5/1.12-C6

Типски цреж повезивања напајања ормар са централизованом опремом ACC
Typical drawing of connecting the power supply of centralized cabinet ACC

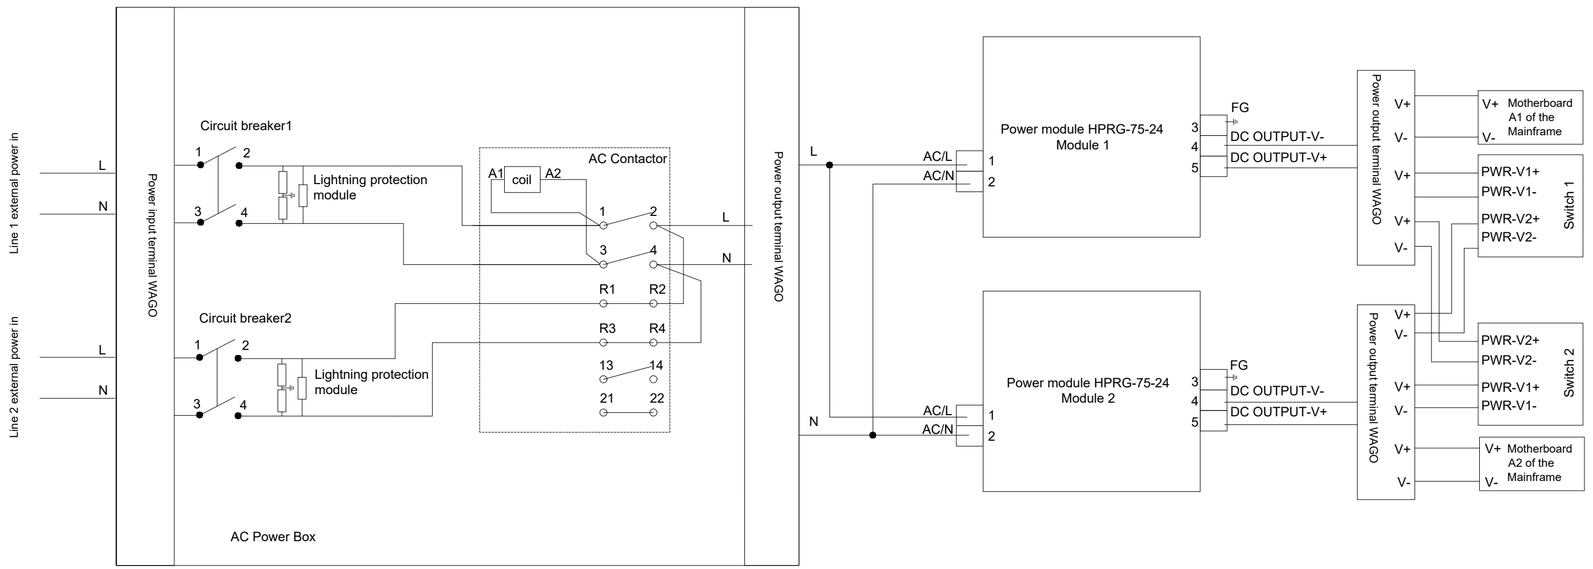

ИНЖЕЊЕРСКА КОМОРА СРБИЈЕ
Ђорђе Љ. Максимовић
дипл. инж. ел.
353 P422 17
ОДГОВОРНИ ПРОЈЕКТАНТ

Пројектант / Designer:
Институт Михајло Пупин доо
Волгина 15, 11000 Београд
www.pupin.rs

Извођач / Contractor: Конзорцијум / Joint Venture:
China Railway International Co., Ltd.
Serbia Ogranak Beograd
Rajka Mišića 8, 11000 Beograd
China Communication Construction Co.Ltd.
Serbia Ogranak Beograd-Savski Venac
Paje Adamova 2, 11000 Beograd

Инвеститор / Investor:
Инфраструктура железнице Србије а.д.
Немањина 6, 11000 Београд
www.infrazs.rs

Подизвођач / Subcontractor:
CRSC International Co., LTD.
Ogranak Beograd,
Omladinskih brigada 21, 11070 Novi Beograd

Објекат / Project:
Пруга Београд - Суботица - државна граница (Келебија), ДЕОНИЦА ПРУГЕ НОВИ САД - СУБОТИЦА - ДРЖАВНА ГРАНИЦА (КЕЛЕБИЈА), у Новом Саду, Кисачу, Степановићеву, Змајеву, Врбасу, Ловћенцу, Малом Иђошу, Бачкој Тополи, Жеднику, Наумовићеву и Суботици, у катастарским општинама наведеним на насловној страни техничке документације и на катастарским парцелама према списку приложеном у Главној свесци /

Belgrade - Subotica - State border (Kelebija) railway line, SECTION NOVI SAD - SUBOTICA STATE BORDER (KELEBIJA), at Novi Sad, Kisač, Stepanovićevo, Zmajevo, Vrbas, Lovćenac, Mali Iđoš, Bačka Topola, Žednik, Naumovićevo and Subotica, in cadastral municipalities listed on the cover page of this Design, on cadastral plots listed in General Volume

Врста техничке документације / Technical documentation type:
ПИО/ABD Пројекат изведеног објекта / As-built Design

Ознака и назив дела Пројекта / Designation and name of the part of design:
5/1.12 Осигурање међустаничног растојања Змајево - Врбас Нова /
Signalling/interlocking systems on the open track between Zmajevo and Vrbas nova stations

Назив цртежа / Drawing name:
План повезивања сензора бројача осовина и дијаграм конфигурације модула у пружним контролерским ормарима бројача осовина ACC1 који се контролише из станице Змајево /
Wiring plan for connecting of axle counter sensors and configuration diagram of module in trackside axle counter control cabinets ACC1 controlled in station Zmajevo

Одговорни пројектант / Responsible designer:
Ђорђе Максимовић, дипл.инж.ел.
Број лиценце / License number: 353 P422 17

Сарадници / Associates:
Владимир Бошковић, инж.маш.
Марко Ралић, дипл.ел.инж.

Број Пројекта / Design number:	Датум / Date:	Размера / Scale:	Број цртежа / Drawing number:
TS.700.255-5/1.12	Септембар / September 2024.	-	TS.700.255-5/1.12-C6

Отворена пруга између станица Змајево - Врбас Нова, ормар са централизованом опремом ACC2, повезивање сензора бројача осовина система FAdC R2
Open track between and Zmajevo end Vrbas Nova stations, cabinet with centralized equipment ACC2, connection axle counter sensors of system FAdC R2

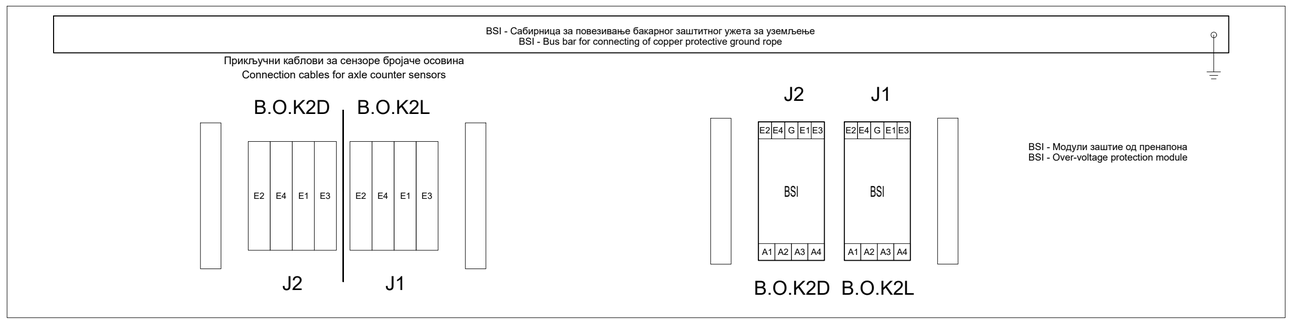

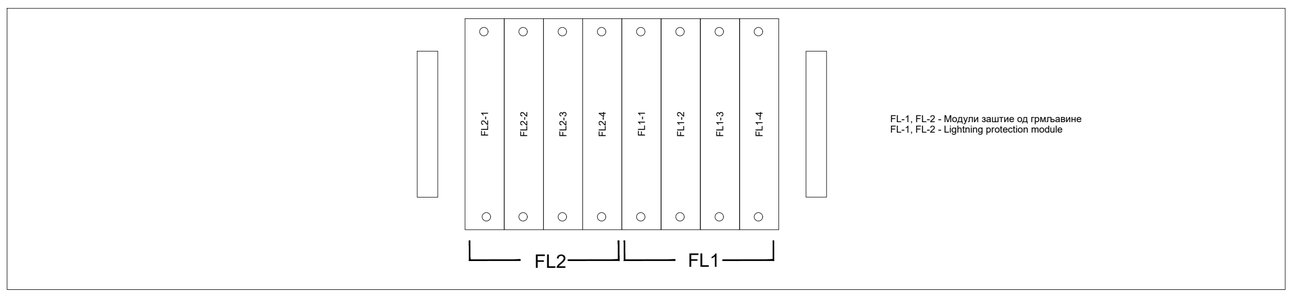

Ормар контроле бројача осовина:
Axle counter Control Cabinet: ACC 2

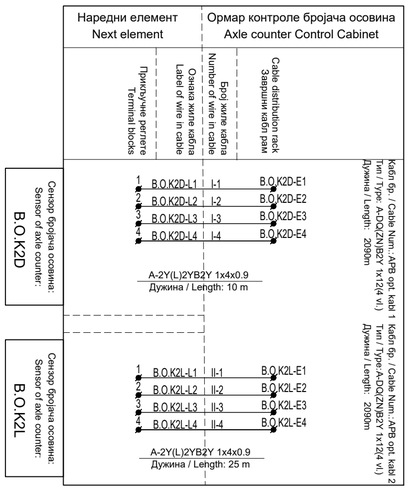

ЊЕЊЕЊЕРСКА КОМОРА СРБИЈЕ
Ђорђе Љ. Максимовић
дипл. инж. ел.
353 P422 17
ОДГОВОРНИ ПРОЈЕКТАНТ

Пројектант / Designer:
Институт Михајло Пупин доо
Волгина 15, 11000 Београд
www.pupin.rs

Извођач / Contractor: Конзорцијум / Joint Venture:
China Railway International Co., Ltd.
Serbia Ogranak Beograd
Rajka Mišića 8, 11000 Beograd
China Communication Construction Co.Ltd.
Serbia Ogranak Beograd-Savski Venac
Paje Adamova 2, 11000 Beograd

Инвеститор / Investor:
Инфраструктура железнице Србије а.д.
Немањина 6, 11000 Београд
www.infrazs.rs

Подизвођач / Subcontractor:
CRSC International Co., LTD.
Ogranak Beograd,
Omladinskih brigada 21, 11070 Novi Beograd

Објекат / Project:
Пруга Београд - Суботица - државна граница (Келебија), ДЕОНИЦА ПРУГЕ НОВИ САД - СУБОТИЦА - ДРЖАВНА ГРАНИЦА (КЕЛЕБИЈА), у Новом Саду, Кисачу, Степановићеву, Змајеву, Врбасу, Ловћенцу, Малом Иђошу, Бачкој Тополи, Жеднику, Наумовићеву и Суботици, у катастарским општинама наведеним на насловној страни техничке документације и на катастарским парцелама према списку приложеном у Главној свесци /

Belgrade - Subotica - State border (Kelebija) railway line, SECTION NOVI SAD - SUBOTICA STATE BORDER (KELEBIJA), at Novi Sad, Kisač, Stepanovićevo, Zmajevo, Vrbas, Lovćenac, Mali Iđoš, Bačka Topola, Žednik, Naumovićevo and Subotica, in cadastral municipalities listed on the cover page of this Design, on cadastral plots listed in General Volume

Врста техничке документације / Technical documentation type:
ПИО/ABD Пројекат изведеног објекта / As-built Design

Ознака и назив дела Пројекта / Designation and name of the part of design:
5/1.12 Осигурање међустаничног растојања Змајево - Врбас Нова /
Signalling/interlocking systems on the open track between Zmajevo and Vrbas nova stations

Назив цртежа / Drawing name:
План повезивања сензора бројача осовина и дијаграм конфигурације модула у пружним контролерским ормарима бројача осовина ACC2 који се контролише из станице Змајево /
Wiring plan for connecting of axle counter sensors and configuration diagram of module in trackside axle counter control cabinets ACC2 controlled in station Zmajevo

Одговорни пројектант / Responsible designer:
Ђорђе Максимовић, дипл.инж.ел.
Број лиценце / License number: 353 P422 17

Сарадници / Associates:
Владимир Бошковић, инж.маш.
Марко Ралић, дипл.ел.инж.

Број Пројекта / Design number:	Датум / Date:	Размера / Scale:	Број цртежа / Drawing number:
TS.700.255-5/1.12	Септембар / September 2024.	-	TS.700.255-5/1.12-C7

Отворена пруга Змајево - Врбас Нова, ормар са централизованом опремом бројача осовина ARCC
Open track between Zmajevo end Vrbas Nova stations, cabinet with centralized axle counter equipment ARCC

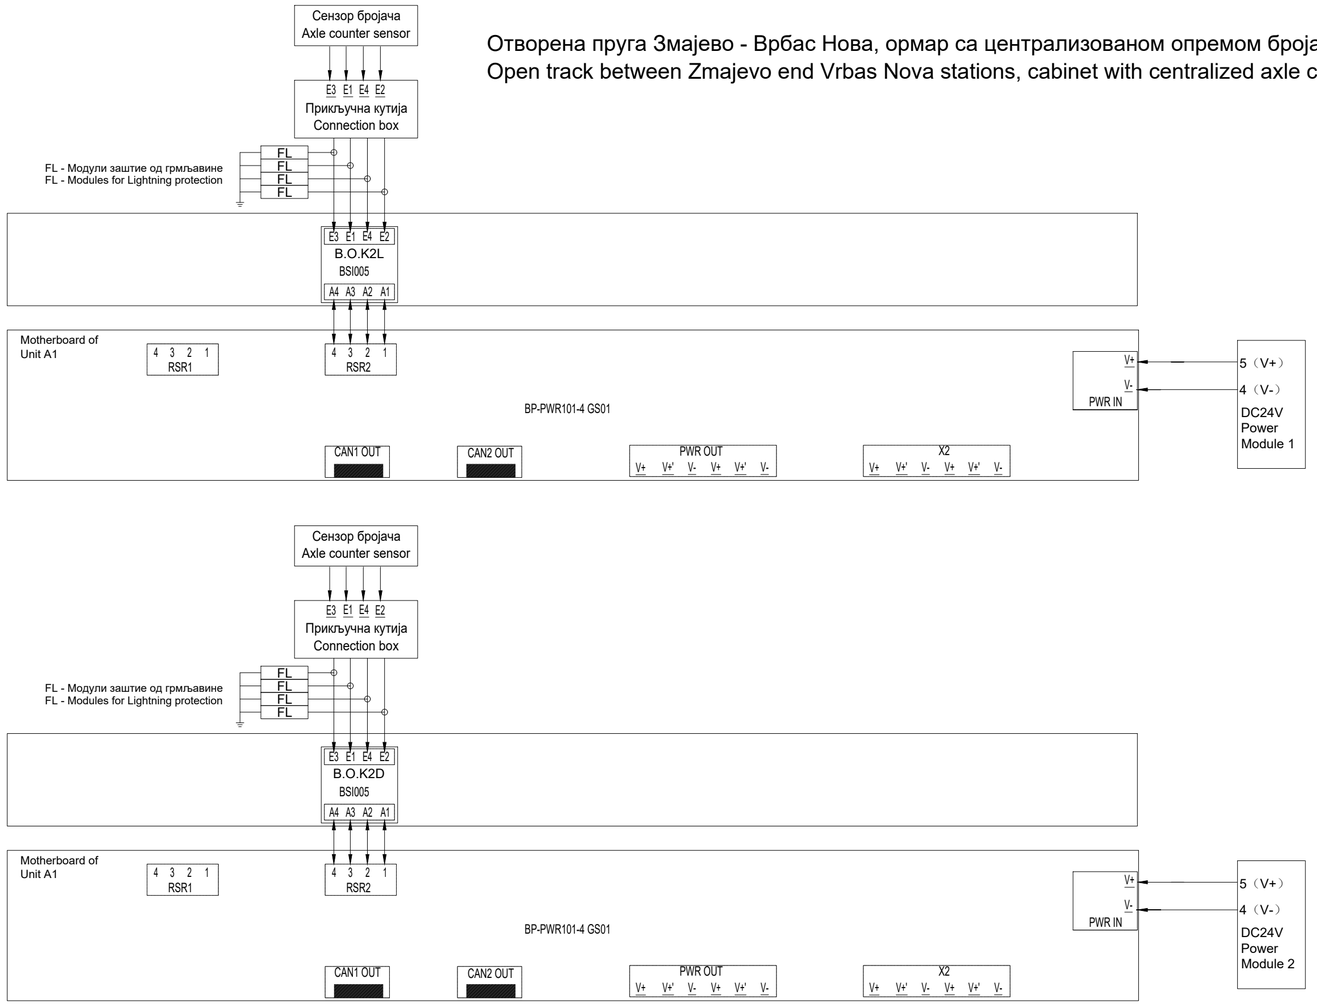

ИНЖЕЊЕРСКА КОМОРА СРБИЈЕ
Ђорђе Љ. Максимовић
дипл. инж. ел.
353 P422 17
ОДГОВОРНИ ПРОЈЕКТАНТ

Пројектант / Designer:
Институт Михајло Пупин доо
Волгина 15, 11000 Београд
www.pupin.rs

Извођач / Contractor: Конзорцијум / Joint Venture:
China Railway International Co., Ltd.
Serbia Ogranak Beograd
Rajka Mišića 8, 11000 Beograd
China Communication Construction Co.Ltd.
Serbia Ogranak Beograd-Savski Venac
Paje Adamova 2, 11000 Beograd

Инвеститор / Investor:
Инфраструктура железнице Србије а.д.
Немањина 6, 11000 Београд
www.infrazs.rs

Подизвођач / Subcontractor:
CRSC International Co., LTD.
Ogranak Beograd,
Omladinskih brigada 21, 11070 Novi Beograd

Објекат / Project:
Пруга Београд - Суботица - државна граница (Келебија), ДЕОНИЦА ПРУГЕ НОВИ САД - СУБОТИЦА - ДРЖАВНА ГРАНИЦА (КЕЛЕБИЈА), у Новом Саду, Кисачу, Степановићеву, Змајеву, Врбасу, Ловћенцу, Малом Иђошу, Бачкој Тополи, Жеднику, Наумовићеву и Суботици, у катастарским општинама наведеним на насловној страни техничке документације и на катастарским парцелама према списку приложеном у Главној свесци /

Belgrade - Subotica - State border (Kelebija) railway line, SECTION NOVI SAD - SUBOTICA STATE BORDER (KELEBIJA), at Novi Sad, Kisač, Stepanovićevo, Zmajevo, Vrbas, Lovćenac, Mali Iđoš, Bačka Topola, Žednik, Naumovićevo and Subotica, in cadastral municipalities listed on the cover page of this Design, on cadastral plots listed in General Volume

Врста техничке документације / Technical documentation type:
ПИО/ABD Пројекат изведеног објекта / As-built Design

Ознака и назив дела Пројекта / Designation and name of the part of design:
5/1.12 Осигурање међустаничног растојања Змајево - Врбас Нова /
Signalling/interlocking systems on the open track between Zmajevo and Vrbas nova stations

Назив цртежа / Drawing name:
План повезивања сензора бројача осовина и дијаграм конфигурације модула у пружним контролерским ормарима бројача осовина ACC2 који се контролише из станице Змајево /
Wiring plan for connecting of axle counter sensors and configuration diagram of module in trackside axle counter control cabinets ACC2 controlled in station Zmajevo

Одговорни пројектант / Responsible designer:
Ђорђе Максимовић, дипл.инж.ел.
Број лиценце / License number: 353 P422 17

Сарадници / Associates:
Владимир Бошковић, инж.маш.
Марко Ралић, дипл.ел.инж.

Број Пројекта / Design number:	Датум / Date:	Размера / Scale:	Број цртежа / Drawing number:
TS.700.255-5/1.12	Септембар / September 2024.	-	TS.700.255-5/1.12-C7

Типски цреж повезивања напајања ормар са централизованом опремом ACC
Typical drawing of connecting the power supply of centralized cabinet ACC

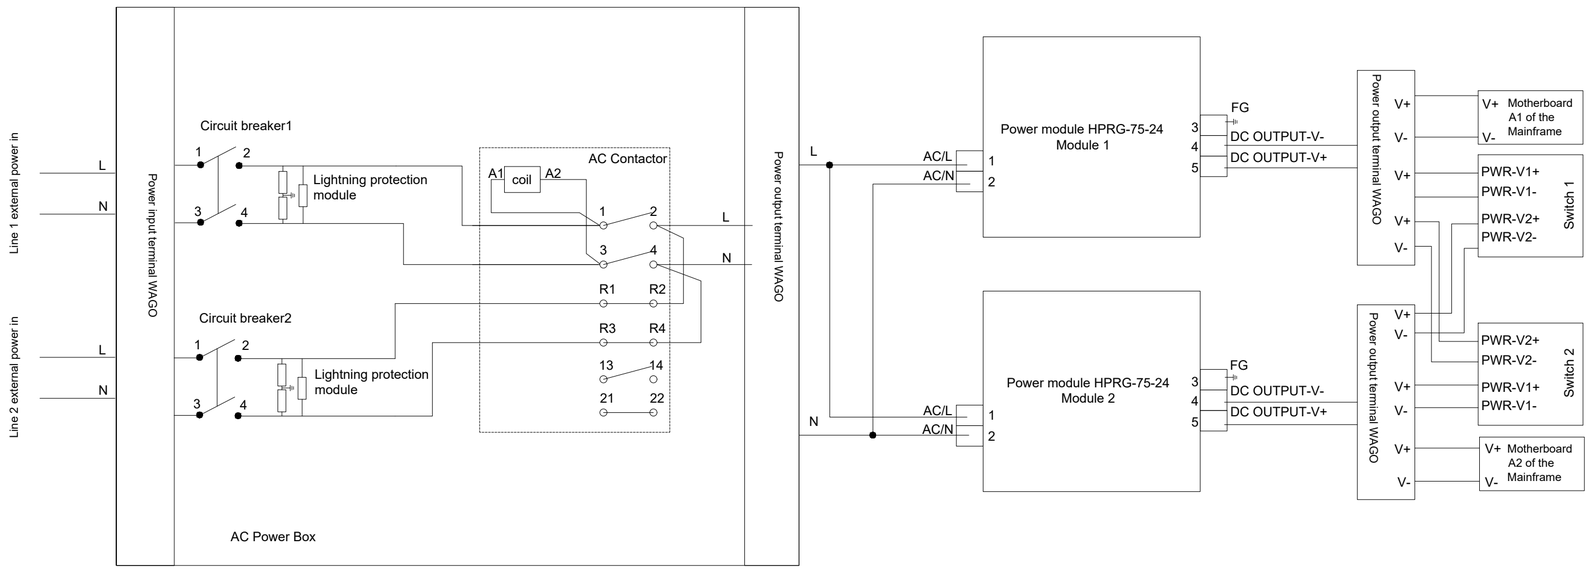

ИНЖЕЊЕРСКА КОМОРА СРБИЈЕ
Ђорђе Љ. Максимовић
дипл. инж. ел.
353 P422 17
ОДГОВОРНИ ПРОЈЕКТАНТ

Пројектант / Designer:
Институт Михајло Пупин доо
Волгина 15, 11000 Београд
www.pupin.rs

Извођач / Contractor: Конзорцијум / Joint Venture:
China Railway International Co., Ltd.
Serbia Ogranak Beograd
Rajka Mišića 8, 11000 Beograd
China Communication Construction Co.Ltd.
Serbia Ogranak Beograd-Savski Venac
Paje Adamova 2, 11000 Beograd

Инвеститор / Investor:
Инфраструктура железнице Србије а.д.
Немањина 6, 11000 Београд
www.infrazs.rs

Подизвођач / Subcontractor:
CRSC International Co., LTD.
Ogranak Beograd,
Omladinskih brigada 21, 11070 Novi Beograd

Објекат / Project:
Пруга Београд - Суботица - државна граница (Келебија), ДЕОНИЦА ПРУГЕ НОВИ САД - СУБОТИЦА - ДРЖАВНА ГРАНИЦА (КЕЛЕБИЈА), у Новом Саду, Кисачу, Степановићеву, Змајеву, Врбасу, Ловћенцу, Малом Иђошу, Бачкој Тополи, Жеднику, Наумовићеву и Суботици, у катастарским општинама наведеним на насловној страни техничке документације и на катастарским парцелама према списку приложеном у Главној свесци /

Belgrade - Subotica - State border (Kelebija) railway line, SECTION NOVI SAD - SUBOTICA STATE BORDER (KELEBIJA), at Novi Sad, Kisač, Stepanovićevo, Zmajevo, Vrbas, Lovćenac, Mali Iđoš, Bačka Topola, Žednik, Naumovićevo and Subotica, in cadastral municipalities listed on the cover page of this Design, on cadastral plots listed in General Volume

Врста техничке документације / Technical documentation type:
ПИО/ABD Пројекат изведеног објекта / As-built Design

Ознака и назив дела Пројекта / Designation and name of the part of design:
5/1.12 Осигурање међустаничног растојања Змајево - Врбас Нова /
Signalling/interlocking systems on the open track between Zmajevo and Vrbas nova stations

Назив цртежа / Drawing name:
План повезивања сензора бројача осовина и дијаграм конфигурације модула у пружним контролерским ормарима бројача осовина ACC2 који се контролише из станице Змајево /
Wiring plan for connecting of axle counter sensors and configuration diagram of module in trackside axle counter control cabinets ACC2 controlled in station Zmajevo

Одговорни пројектант / Responsible designer:
Ђорђе Максимовић, дипл.инж.ел.
Број лиценце / License number: 353 P422 17

Сарадници / Associates:
Владимир Бошковић, инж.маш.
Марко Ралић, дипл.ел.инж.

Број Пројекта / Design number:	Датум / Date:	Размера / Scale:	Број цртежа / Drawing number:
TS.700.255-5/1.12	Септембар / September 2024.	-	TS.700.255-5/1.12-C7

Отворена пруга између станица Змајево - Врбас Нова, ормар са централизованом опремом ACC3, повезивање сензора бројача осовина система FAdC R2
Open track between and Zmajevo end Vrbas Nova stations, cabinet with centralized equipment ACC3, connection axle counter sensors of system FAdC R2

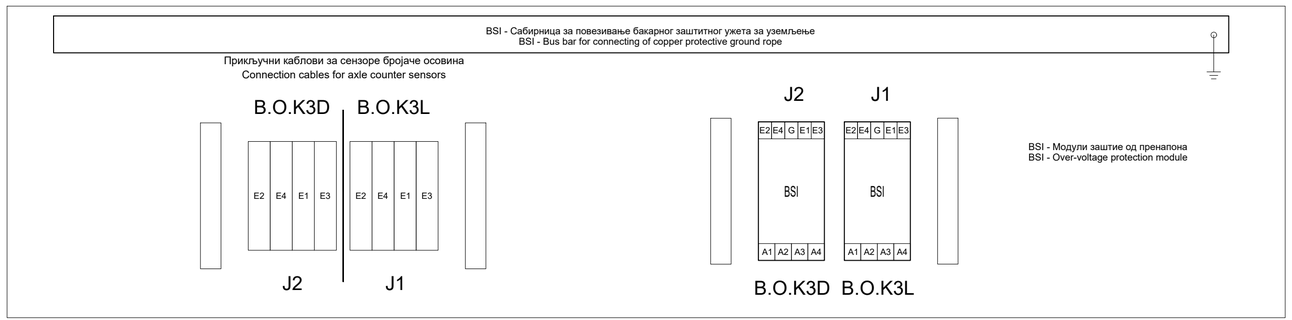

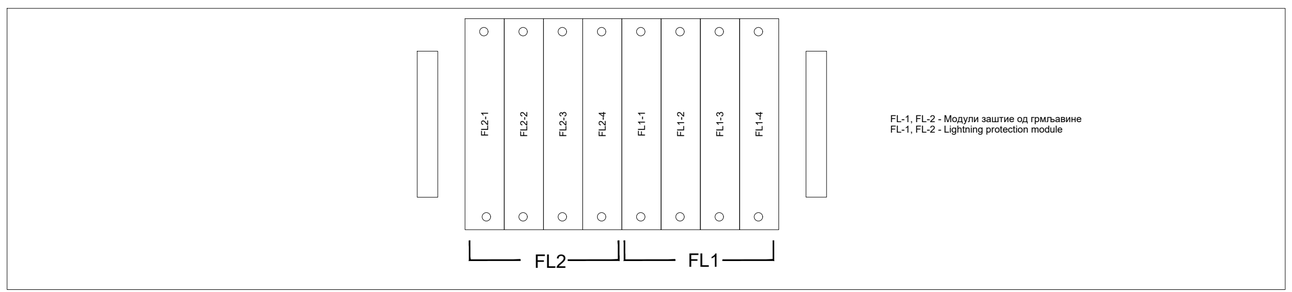

Ормар контроле бројача осовина:
Axle counter Control Cabinet: ACC 3

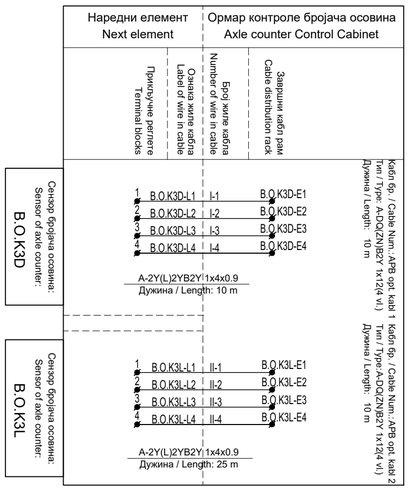

ИНЖЕЊЕРСКА КОМОРА СРБИЈЕ
Ђорђе Љ. Максимовић
дипл. инж. ел.
353 P422 17
ОДГОВОРНИ ПРОЈЕКТАНТ

Лист: 01 од 03
Sheet: 01 of 03

Пројектант / Designer:
Институт Михајло Пупин доо
Волгина 15, 11000 Београд
www.pupin.rs

Извођач / Contractor: Конзорцијум / Joint Venture:
China Railway International Co., Ltd.
Serbia Ogranak Beograd
Rajka Mišića 8, 11000 Beograd
China Communication Construction Co.Ltd.
Serbia Ogranak Beograd-Savski Venac
Paje Adamova 2, 11000 Beograd

Инвеститор / Investor:
Инфраструктура железнице Србије а.д.
Немањина 6, 11000 Београд
www.infrazs.rs

Подизвођач / Subcontractor:
CRSC International Co., LTD.
Ogranak Beograd,
Omladinskih brigada 21, 11070 Novi Beograd

Објекат / Project:
Пруга Београд - Суботица - државна граница (Келебија), ДЕОНИЦА ПРУГЕ НОВИ САД - СУБОТИЦА - ДРЖАВНА ГРАНИЦА (КЕЛЕБИЈА), у Новом Саду, Кисачу, Степановићеву, Змајеву, Врбасу, Ловћенцу, Малом Иђошу, Бачкој Тополи, Жеднику, Наумовићеву и Суботици, у катастарским општинама наведеним на насловној страни техничке документације и на катастарским парцелама према списку приложеном у Главној свесци /

Belgrade - Subotica - State border (Kelebija) railway line, SECTION NOVI SAD - SUBOTICA STATE BORDER (KELEBIJA), at Novi Sad, Kisač, Stepanovićevo, Zmajevo, Vrbas, Lovćenac, Mali Iđoš, Bačka Topola, Žednik, Naumovićevo and Subotica, in cadastral municipalities listed on the cover page of this Design, on cadastral plots listed in General Volume

Врста техничке документације / Technical documentation type:
ПИО/ABD Пројекат изведеног објекта / As-built Design

Ознака и назив дела Пројекта / Designation and name of the part of design:
5/1.12 Осигурање међустаничног растојања Змајево - Врбас Нова /
Signalling/interlocking systems on the open track between Zmajevo and Vrbas nova stations

Назив цртежа / Drawing name:
План повезивања сензора бројача осовина и дијаграм конфигурације модула у пружним контролерским ормарима бројача осовина ACC3 који се контролише из станице Врбас Нова /
Wiring plan for connecting of axle counter sensors and configuration diagram of module in trackside axle counter control cabinets ACC3 controlled in station Vrbas Nova

Одговорни пројектант / Responsible designer:
Ђорђе Максимовић, дипл.инж.ел.
Број лиценце / License number: 353 P422 17

Сарадници / Associates:
Владимир Бошковић, инж.маш.
Марко Ралић, дипл.ел.инж.

Број Пројекта / Design number:	Датум / Date:	Размера / Scale:	Број цртежа / Drawing number:
TS.700.255-5/1.12	Септембар / September 2024.	-	TS.700.255-5/1.12-C8

Отворена пруга Змајево - Врбас Нова, ормар са централизованом опремом бројача осовина ARCC
Open track between Zmajevo end Vrbas Nova stations, cabinet with centralized axle counter equipment ARCC

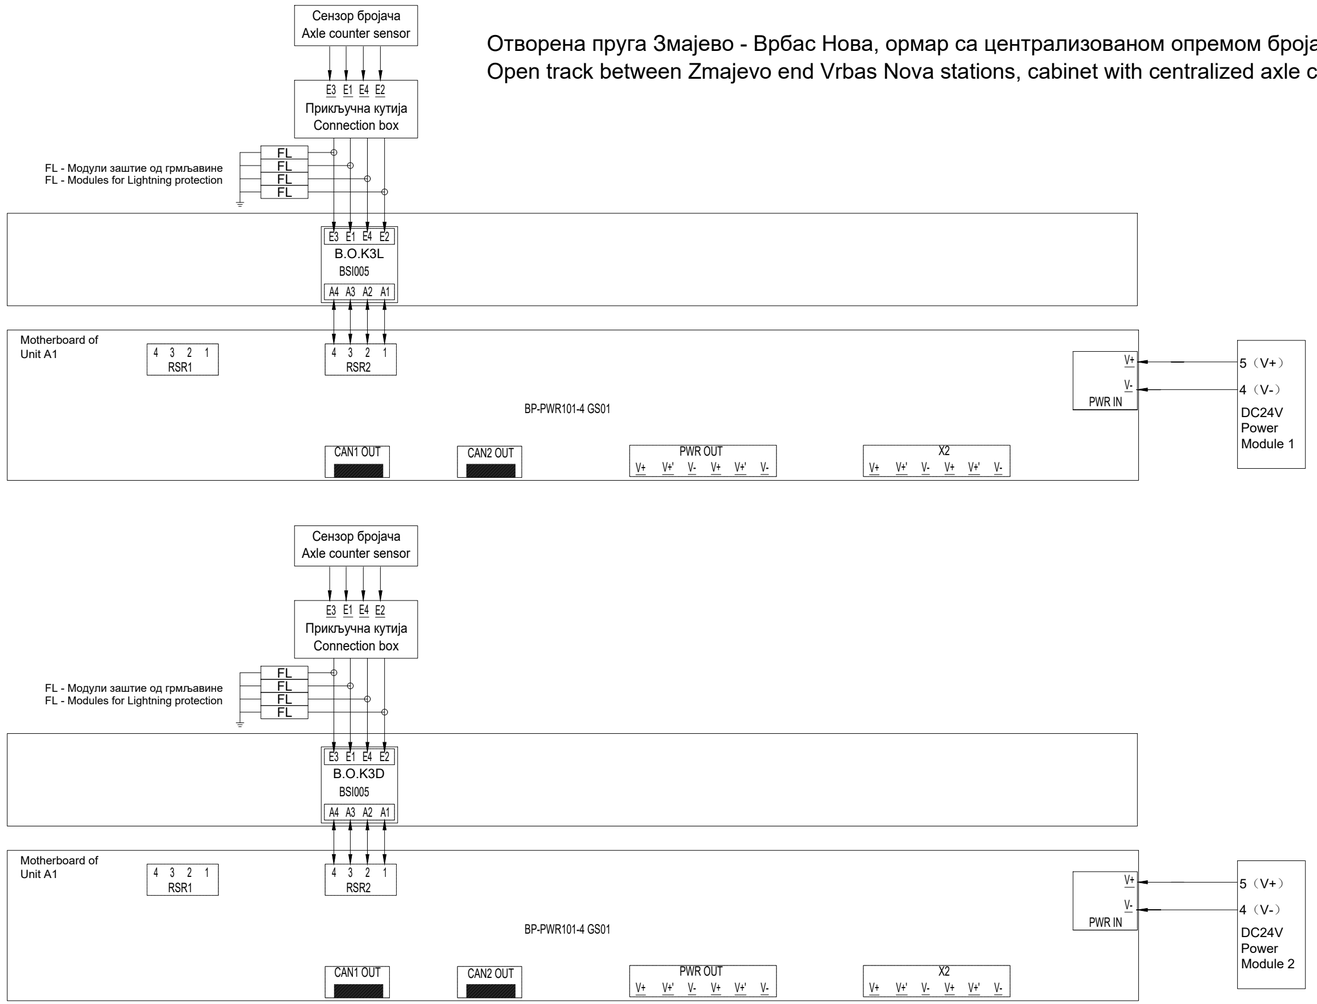

ИНЖЕЊЕРСКА КОМОРА СРБИЈЕ
Ђорђе Љ. Максимовић
дипл. инж. ел.
353 P422 17
ОДГОВОРНИ ПРОЈЕКТАНТ

Пројектант / Designer:
Институт Михајло Пупин доо
Волгина 15, 11000 Београд
www.pupin.rs

Извођач / Contractor: Конзорцијум / Joint Venture:
China Railway International Co., Ltd.
Serbia Ogranak Beograd
Rajka Mišića 8, 11000 Beograd
China Communication Construction Co.Ltd.
Serbia Ogranak Beograd-Savski Venac
Paje Adamova 2, 11000 Beograd

Инвеститор / Investor:
Инфраструктура железнице Србије а.д.
Немањина 6, 11000 Београд
www.infrazs.rs

Подизвођач / Subcontractor:
CRSC International Co., LTD.
Ogranak Beograd,
Omladinskih brigada 21, 11070 Novi Beograd

Објекат / Project:
Пруга Београд - Суботица - државна граница (Келебија), ДЕОНИЦА ПРУГЕ НОВИ САД - СУБОТИЦА - ДРЖАВНА ГРАНИЦА (КЕЛЕБИЈА), у Новом Саду, Кисачу, Степановићеву, Змајеву, Врбасу, Ловћенцу, Малом Иђошу, Бачкој Тополи, Жеднику, Наумовићеву и Суботици, у катастарским општинама наведеним на насловној страни техничке документације и на катастарским парцелама према списку приложеном у Главној свесци /

Belgrade - Subotica - State border (Kelebija) railway line, SECTION NOVI SAD - SUBOTICA STATE BORDER (KELEBIJA), at Novi Sad, Kisač, Stepanovićevo, Zmajevo, Vrbas, Lovćenac, Mali Iđoš, Bačka Topola, Žednik, Naumovićevo and Subotica, in cadastral municipalities listed on the cover page of this Design, on cadastral plots listed in General Volume

Врста техничке документације / Technical documentation type:
ПИО/ABD Пројекат изведеног објекта / As-built Design

Ознака и назив дела Пројекта / Designation and name of the part of design:
5/1.12 Осигурање међустаничног растојања Змајево - Врбас Нова /
Signalling/interlocking systems on the open track between Zmajevo and Vrbas nova stations

Назив цртежа / Drawing name:
План повезивања сензора бројача осовина и дијаграм конфигурације модула у пружним контролерским ормарима бројача осовина ACC3 који се контролише из станице Врбас Нова /
Wiring plan for connecting of axle counter sensors and configuration diagram of module in trackside axle counter control cabinets ACC3 controlled in station Vrbas Nova

Одговорни пројектант / Responsible designer:
Ђорђе Максимовић, дипл.инж.ел.
Број лиценце / License number: 353 P422 17

Сарадници / Associates:
Владимир Бошковић, инж.маш.
Марко Ралић, дипл.ел.инж.

Број Пројекта / Design number:	Датум / Date:	Размера / Scale:	Број цртежа / Drawing number:
TS.700.255-5/1.12	Септембар / September 2024.	-	TS.700.255-5/1.12-C8

Типски цреж повезивања напајања ормар са централизованом опремом ACC
Typical drawing of connecting the power supply of centralized cabinet ACC

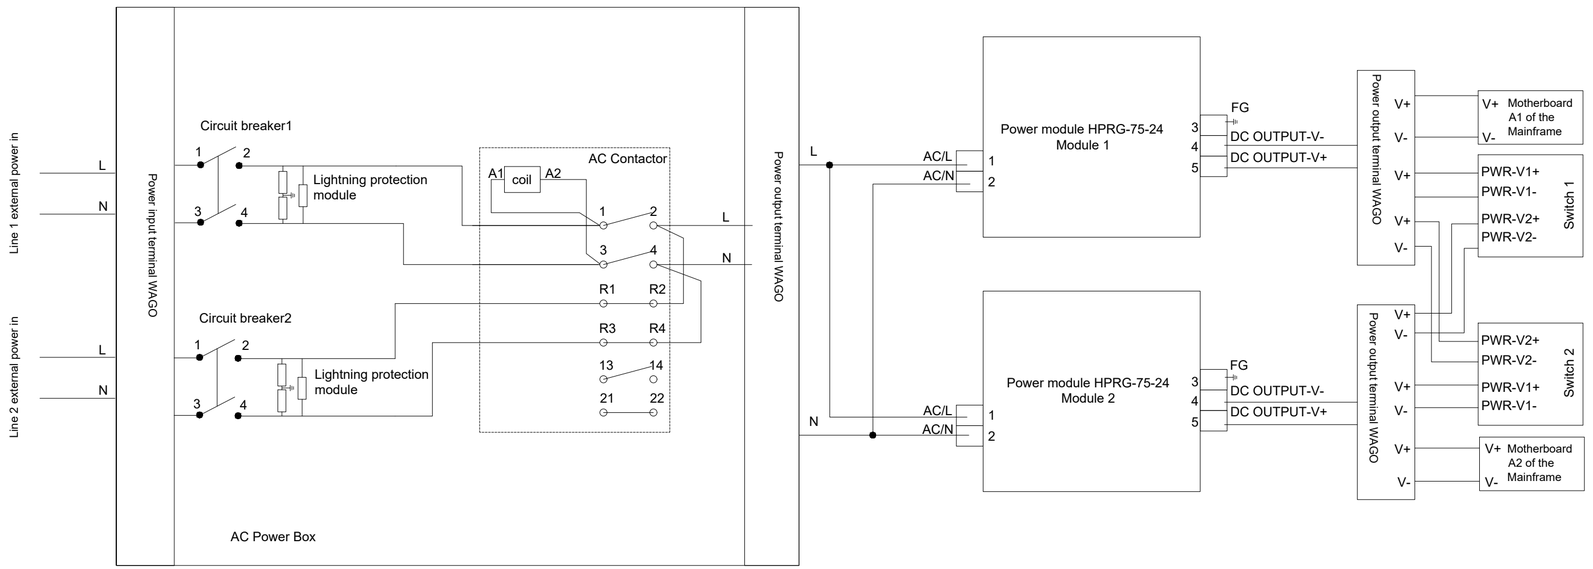

ИНЖЕЊЕРСКА КОМОРА СРБИЈЕ
Ђорђе Љ. Максимовић
дипл. инж. ел.
353 P422 17
ОДГОВОРНИ ПРОЈЕКТАНТ

Пројектант / Designer:
Институт Михајло Пупин доо
Волгина 15, 11000 Београд
www.pupin.rs

Извођач / Contractor: Конзорцијум / Joint Venture:
China Railway International Co., Ltd.
Serbia Ogranak Beograd
Rajka Mišića 8, 11000 Beograd
China Communication Construction Co.Ltd.
Serbia Ogranak Beograd-Savski Venac
Paje Adamova 2, 11000 Beograd

Инвеститор / Investor:
Инфраструктура железнице Србије а.д.
Немањина 6, 11000 Београд
www.infrazs.rs

Подизвођач / Subcontractor:
CRSC International Co., LTD.
Ogranak Beograd,
Omladinskih brigada 21, 11070 Novi Beograd

Објекат / Project:
Пруга Београд - Суботица - државна граница (Келебија), ДЕОНИЦА ПРУГЕ НОВИ САД - СУБОТИЦА - ДРЖАВНА ГРАНИЦА (КЕЛЕБИЈА), у Новом Саду, Кисачу, Степановићеву, Змајеву, Врбасу, Ловћенцу, Малом Иђошу, Бачкој Тополи, Жеднику, Наумовићеву и Суботици, у катастарским општинама наведеним на насловној страни техничке документације и на катастарским парцелама према списку приложеном у Главној свесци /

Belgrade - Subotica - State border (Kelebija) railway line, SECTION NOVI SAD - SUBOTICA STATE BORDER (KELEBIJA), at Novi Sad, Kisač, Stepanovićevo, Zmajevo, Vrbas, Lovćenac, Mali Iđoš, Bačka Topola, Žednik, Naumovićevo and Subotica, in cadastral municipalities listed on the cover page of this Design, on cadastral plots listed in General Volume

Врста техничке документације / Technical documentation type:
ПИО/ABD Пројекат изведеног објекта / As-built Design

Ознака и назив дела Пројекта / Designation and name of the part of design:
5/1.12 Осигурање међустаничног растојања Змајево - Врбас Нова /
Signalling/interlocking systems on the open track between Zmajevo and Vrbas nova stations

Назив цртежа / Drawing name:
План повезивања сензора бројача осовина и дијаграм конфигурације модула у пружним контролерским ормарима бројача осовина ACC3 који се контролише из станице Врбас Нова /
Wiring plan for connecting of axle counter sensors and configuration diagram of module in trackside axle counter control cabinets ACC3 controlled in station Vrbas Nova

Одговорни пројектант / Responsible designer:
Ђорђе Максимовић, дипл.инж.ел.
Број лиценце / License number: 353 P422 17

Сарадници / Associates:
Владимир Бошковић, инж.маш.
Марко Ралић, дипл.ел.инж.

Број Пројекта / Design number:	Датум / Date:	Размера / Scale:	Број цртежа / Drawing number:
TS.700.255-5/1.12	Септембар / September 2024.	-	TS.700.255-5/1.12-C8

Отворена пруга између станица Змајево - Врбас Нова, ормар са централизованом опремом ACC4, повезивање сензора бројача осовина система FAdC R2
Open track between and Zmajevo end Vrbas Nova stations, cabinet with centralized equipment ACC4, connection axle counter sensors of system FAdC R2

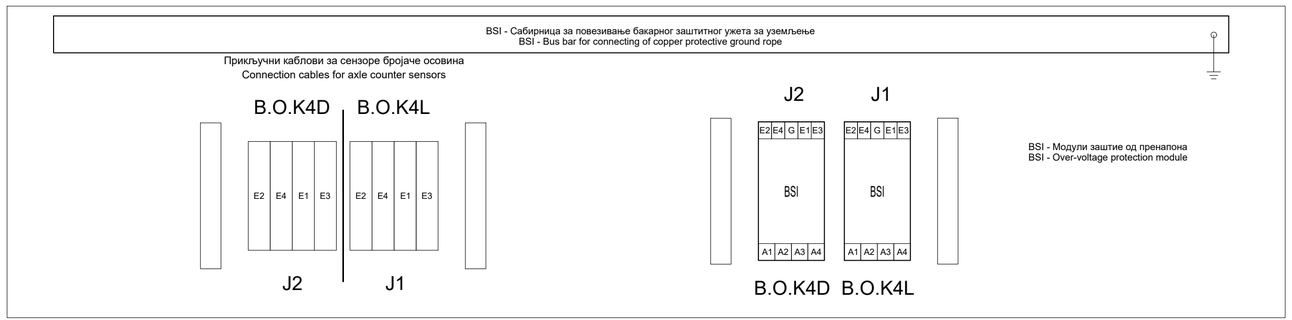

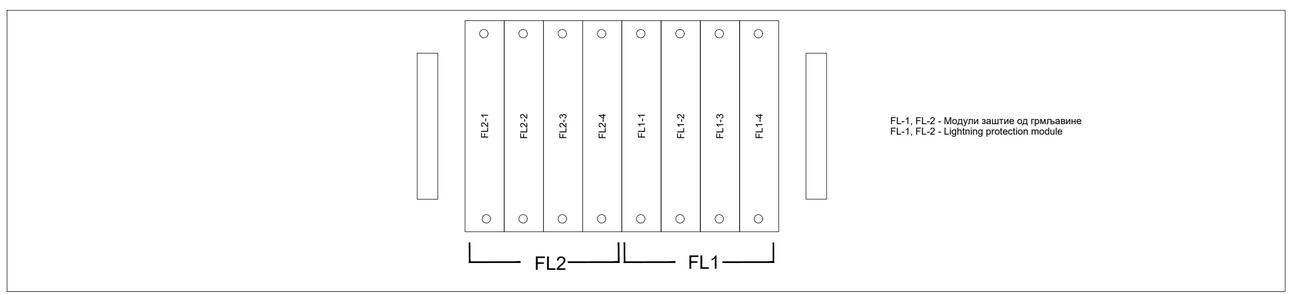

Ормар контроле бројача осовина:
Axle counter Control Cabinet: ACC 4

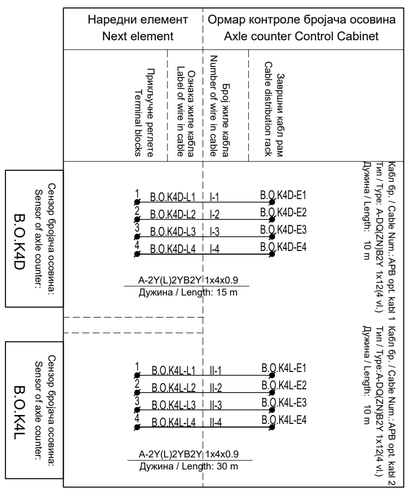

ИНЖЕЊЕРСКА КОМОРА СРБИЈЕ
Ђорђе Љ. Максимовић
дипл. инж. ел.
353 P422 17
ОДГОВОРНИ ПРОЈЕКТАНТ

Пројектант / Designer:
Институт Михајло Пупин доо
Волгина 15, 11000 Београд
www.pupin.rs

Извођач / Contractor: Конзорцијум / Joint Venture:
China Railway International Co., Ltd.
Serbia Ogranak Beograd
Rajka Mišića 8, 11000 Beograd
China Communication Construction Co.Ltd.
Serbia Ogranak Beograd-Savski Venac
Paje Adamova 2, 11000 Beograd

Инвеститор / Investor:
Инфраструктура железнице Србије а.д.
Немањина 6, 11000 Београд
www.infrazs.rs

Подизвођач / Subcontractor:
CRSC International Co., LTD.
Ogranak Beograd,
Omladinskih brigada 21, 11070 Novi Beograd

Објекат / Project:
Пруга Београд - Суботица - државна граница (Келебија), ДЕОНИЦА ПРУГЕ НОВИ САД - СУБОТИЦА - ДРЖАВНА ГРАНИЦА (КЕЛЕБИЈА), у Новом Саду, Кисачу, Степановићеву, Змајеву, Врбасу, Ловћенцу, Малом Иђошу, Бачкој Тополи, Жеднику, Наумовићеву и Суботици, у катастарским општинама наведеним на насловној страни техничке документације и на катастарским парцелама према списку приложеном у Главној свесци /

Belgrade - Subotica - State border (Kelebija) railway line, SECTION NOVI SAD - SUBOTICA STATE BORDER (KELEBIJA), at Novi Sad, Kisač, Stepanovićevo, Zmajevo, Vrbas, Lovćenac, Mali Iđoš, Bačka Topola, Žednik, Naumovićevo and Subotica, in cadastral municipalities listed on the cover page of this Design, on cadastral plots listed in General Volume

Врста техничке документације / Technical documentation type:
ПИО/АВД Пројекат изведеног објекта / As-built Design

Ознака и назив дела Пројекта / Designation and name of the part of design:
5/1.12 Осигурање међустаничног растојања Змајево - Врбас Нова /
Signalling/interlocking systems on the open track between Zmajevo and Vrbas nova stations

Назив цртежа / Drawing name:
План повезивања сензора бројача осовина и дијаграм конфигурације модула у пружним контролерским ормарима бројача осовина ACC4 који се контролише из станице Врбас Нова /
Wiring plan for connecting of axle counter sensors and configuration diagram of module in trackside axle counter control cabinets ACC4 controlled in station Vrbas Nova

Одговорни пројектант / Responsible designer:
Ђорђе Максимовић, дипл.инж.ел.
Број лиценце / License number: 353 P422 17

Сарадници / Associates:
Владимир Бошковић, инж.маш.
Марко Ралић, дипл.ел.инж.

Број Пројекта / Design number:	Датум / Date:	Размера / Scale:	Број цртежа / Drawing number:
TS.700.255-5/1.12	Септембар / September 2024.	-	TS.700.255-5/1.12-C9

Отворена пруга Змајево - Врбас Нова, ормар са централизованом опремом бројача осовина ARCC
Open track between Zmajevo end Vrbas Nova stations, cabinet with centralized axle counter equipment ARCC

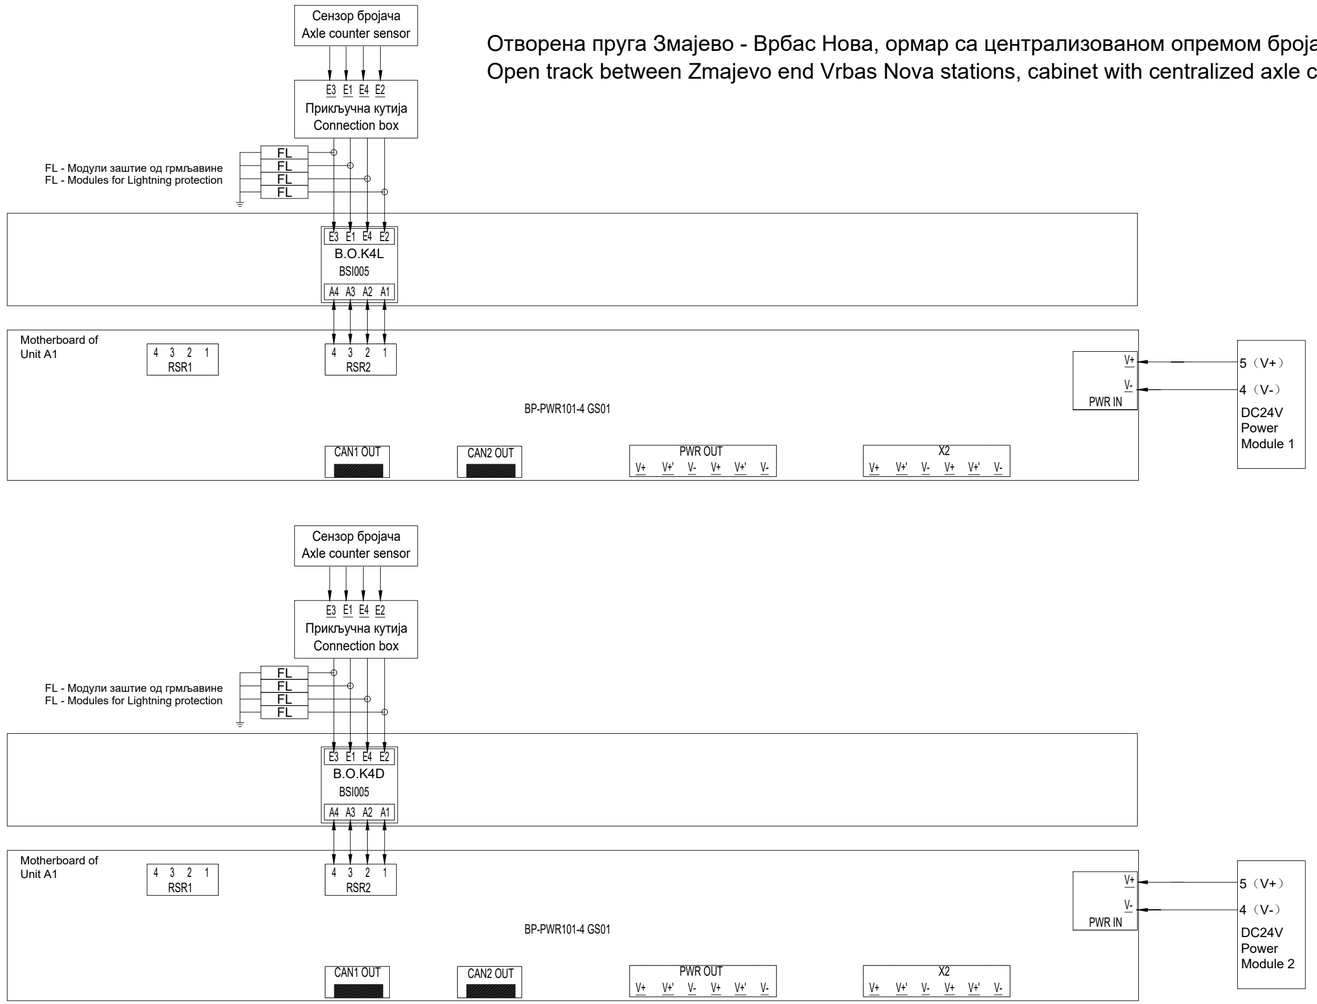

ИНЖЕЊЕРСКА КОМОРА СРБИЈЕ
Ђорђе Љ. Максимовић
дипл. инж. ел.
353 P422 17
ОДГОВОРНИ ПРОЈЕКТАНТ

Пројектант / Designer:
Институт Михајло Пупин доо
Волгина 15, 11000 Београд
www.pupin.rs

Извођач / Contractor: Конзорцијум / Joint Venture:
China Railway International Co., Ltd.
Serbia Ogranak Beograd
Rajka Mišića 8, 11000 Beograd
China Communication Construction Co.Ltd.
Serbia Ogranak Beograd-Savski Venac
Paje Adamova 2, 11000 Beograd

Инвеститор / Investor:
Инфраструктура железнице Србије а.д.
Немањина 6, 11000 Београд
www.infrazs.rs

Подизвођач / Subcontractor:
CRSC International Co., LTD.
Ogranak Beograd,
Omladinskih brigada 21, 11070 Novi Beograd

Објекат / Project:
Пруга Београд - Суботица - државна граница (Келебија), ДЕОНИЦА ПРУГЕ НОВИ САД - СУБОТИЦА - ДРЖАВНА ГРАНИЦА (КЕЛЕБИЈА), у Новом Саду, Кисачу, Степановићеву, Змајеву, Врбасу, Ловћенцу, Малом Иђошу, Бачкој Тополи, Жеднику, Наумовићеву и Суботици, у катастарским општинама наведеним на насловној страни техничке документације и на катастарским парцелама према списку приложеном у Главној свесци /

Belgrade - Subotica - State border (Kelebija) railway line, SECTION NOVI SAD - SUBOTICA STATE BORDER (KELEBIJA), at Novi Sad, Kisač, Stepanovićevo, Zmajevo, Vrbas, Lovćenac, Mali Iđoš, Bačka Topola, Žednik, Naumovićevo and Subotica, in cadastral municipalities listed on the cover page of this Design, on cadastral plots listed in General Volume

Врста техничке документације / Technical documentation type:
ПИО/ABD Пројекат изведеног објекта / As-built Design

Ознака и назив дела Пројекта / Designation and name of the part of design:
5/1.12 Осигурање међустаничног растојања Змајево - Врбас Нова /
Signalling/interlocking systems on the open track between Zmajevo and Vrbas nova stations

Назив цртежа / Drawing name:
План повезивања сензора бројача осовина и дијаграм конфигурације модула у пружним контролерским ормарима бројача осовина ACC4 који се контролише из станице Врбас Нова /
Wiring plan for connecting of axle counter sensors and configuration diagram of module in trackside axle counter control cabinets ACC4 controlled in station Vrbas Nova

Одговорни пројектант / Responsible designer:
Ђорђе Максимовић, дипл.инж.ел.
Број лиценце / License number: 353 P422 17

Сарадници / Associates:
Владимир Бошковић, инж.маш.
Марко Ралић, дипл.ел.инж.

Број Пројекта / Design number:	Датум / Date:	Размера / Scale:	Број цртежа / Drawing number:
TS.700.255-5/1.12	Септембар / September 2024.	-	TS.700.255-5/1.12-C9

Типски цреж повезивања напајања ормар са централизованом опремом ACC
Typical drawing of connecting the power supply of centralized cabinet ACC

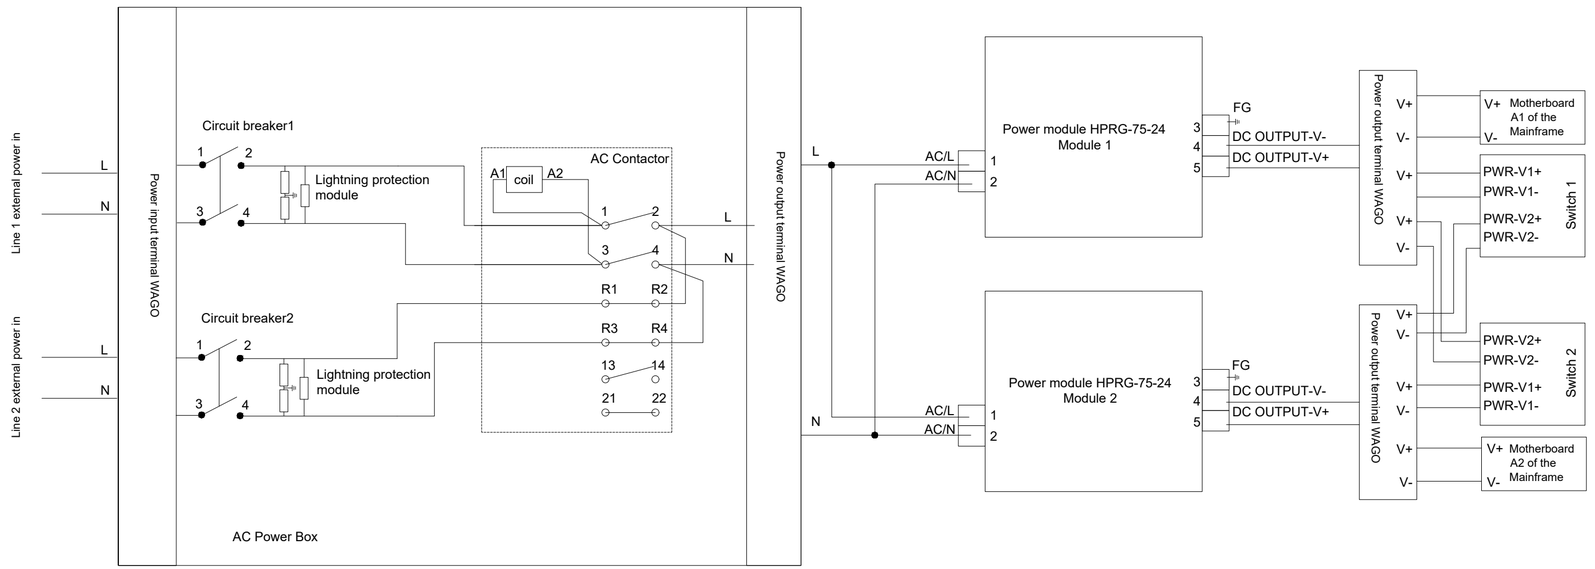

ИНЖЕЊЕРСКА КОМОРА СРБИЈЕ
Ђорђе Љ. Максимовић
дипл. инж. ел.
353 P422 17
ОДГОВОРНИ ПРОЈЕКТАНТ

Пројектант / Designer:
Институт Михајло Пупин доо
Волгина 15, 11000 Београд
www.pupin.rs

Извођач / Contractor: Конзорцијум / Joint Venture:
China Railway International Co., Ltd.
Serbia Ogranak Beograd
Rajka Mišića 8, 11000 Beograd
China Communication Construction Co.Ltd.
Serbia Ogranak Beograd-Savski Venac
Paje Adamova 2, 11000 Beograd

Инвеститор / Investor:
Инфраструктура железнице Србије а.д.
Немањина 6, 11000 Београд
www.infrazs.rs

Подизвођач / Subcontractor:
CRSC International Co., LTD.
Ogranak Beograd,
Omladinskih brigada 21, 11070 Novi Beograd

Објекат / Project:
Пруга Београд - Суботица - државна граница (Келебија), ДЕОНИЦА ПРУГЕ НОВИ САД - СУБОТИЦА - ДРЖАВНА ГРАНИЦА (КЕЛЕБИЈА), у Новом Саду, Кисачу, Степановићеву, Змајеву, Врбасу, Ловћенцу, Малом Иђошу, Бачкој Тополи, Жеднику, Наумовићеву и Суботици, у катастарским општинама наведеним на насловној страни техничке документације и на катастарским парцелама према списку приложеном у Главној свесци /

Belgrade - Subotica - State border (Kelebija) railway line, SECTION NOVI SAD - SUBOTICA STATE BORDER (KELEBIJA), at Novi Sad, Kisač, Stepanovićevo, Zmajevo, Vrbas, Lovćenac, Mali Iđoš, Bačka Topola, Žednik, Naumovićevo and Subotica, in cadastral municipalities listed on the cover page of this Design, on cadastral plots listed in General Volume

Врста техничке документације / Technical documentation type:
ПИО/ABD Пројекат изведеног објекта / As-built Design

Ознака и назив дела Пројекта / Designation and name of the part of design:
5/1.12 Осигурање међустаничног растојања Змајево - Врбас Нова /
Signalling/interlocking systems on the open track between Zmajevo and Vrbas nova stations

Назив цртежа / Drawing name:
План повезивања сензора бројача осовина и дијаграм конфигурације модула у пружним контролерским ормарима бројача осовина ACC4 који се контролише из станице Врбас Нова /
Wiring plan for connecting of axle counter sensors and configuration diagram of module in trackside axle counter control cabinets ACC4 controlled in station Vrbas Nova

Одговорни пројектант / Responsible designer:
Ђорђе Максимовић, дипл.инж.ел.
Број лиценце / License number: 353 P422 17

Сарадници / Associates:
Владимир Бошковић, инж.маш.
Марко Ралић, дипл.ел.инж.

Број Пројекта / Design number:	Датум / Date:	Размера / Scale:	Број цртежа / Drawing number:
TS.700.255-5/1.12	Септембар / September 2024.	-	TS.700.255-5/1.12-C9

5/1.12.8. ПРИЛОЗИ

СПИСАК ПРИЛОГА УЗ СВЕСКУ 5/1.12

Број измене	Назив
5/1.12 ПЗИ	Пројекат за извођење Документ: 5.1.12_PZI_Status_A_sgn